

凡例　：工事エリアを示す




改修後

株式会社 伊藤喜三郎建築研究所
一級建築士事務所 東京都知事登録第 第22215号
設計者 一級建築士登録番号 第233078号 服部敬人

設計者
株式会社 伊藤喜三郎建築研究所 江口祐子 一級建築士
新潟事務所 鈴木隆昭 一級建築士
担当者 吉田さやか

件名	新潟市民病院外来改修工事
図名	2階平面図【改修前】
縮尺	1/200(A1), 1/400(A3)
日付	2014/04/30（平成26年）
JOB No.	13100
意匠	00

伊藤喜三郎建築研究所

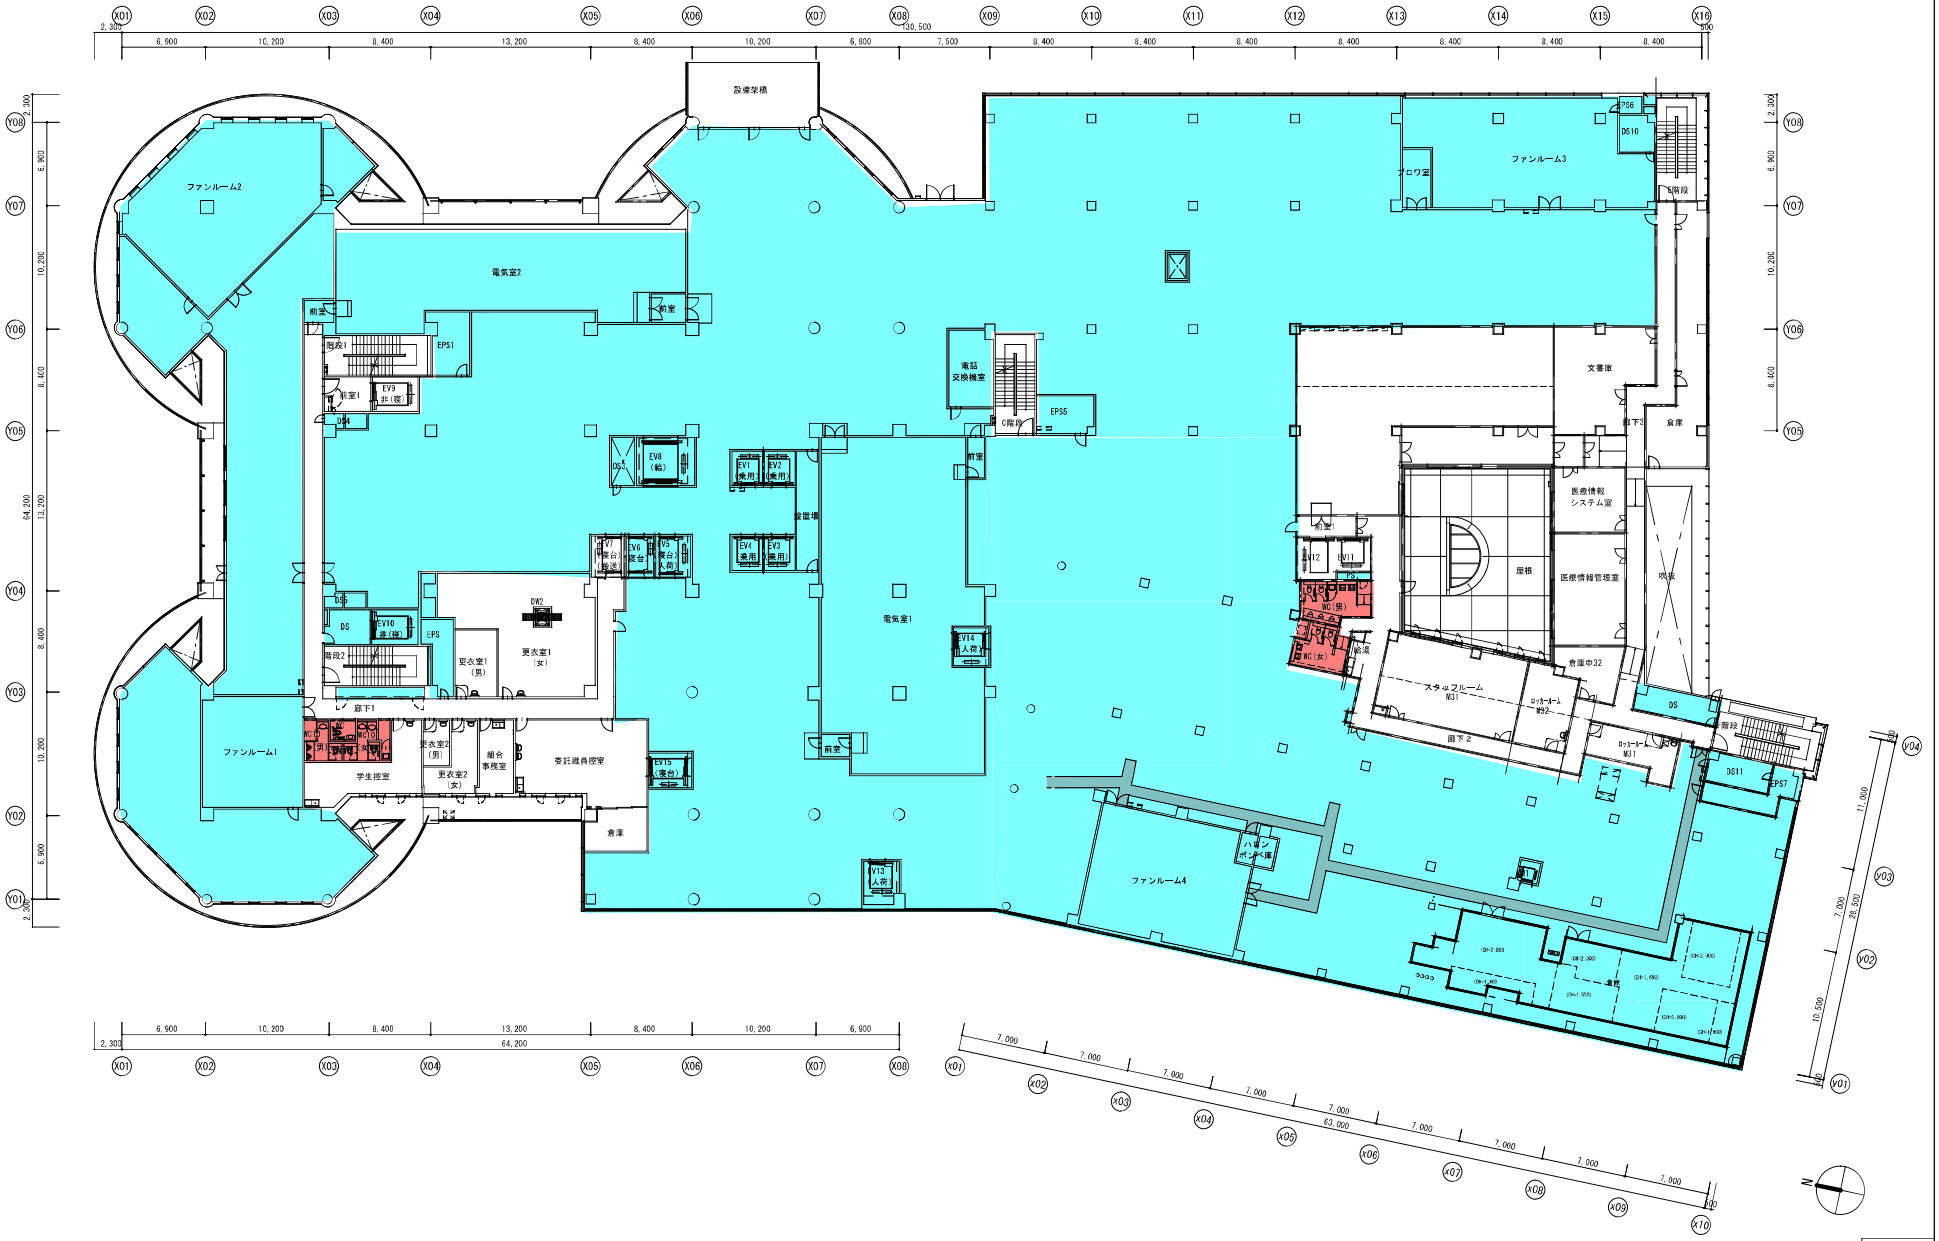

改修後

凡例

：工事エリアを示す

「本完成図は、竣工建物の基本情報を記載したものです。工事に際して作成された施工図等の詳細情報と合わせてご利用ください。」

確認

株式会社 伊藤喜三郎建築研究所

件名	新潟市民病院外来改修工事
図名	M3階平面図《改修後》
縮尺	1/200(A1), 1/400(A3)
日付	2016/03（平成27年）
意匠	21
第一建設工業株式会社	現場代理人　栗田　義信



凡例

：工事エリアを示す

：工事エリア外を示す

株式会社 伊藤喜三郎建築研究所
一級建築士事務所 東京都知事登録第 第22158号
設計者 一級建築士登録番号 江口 紀子 第206714号


設計者			
担当者	担当者	担当者	
堀野 守	田中 智美	李 恩赤	

件名	新潟市民病院手術室改修工事
図名	本館3階平面図（改修後）
縮尺	1/200(A1) 1/400(A3)
日付	2023/02（令和5年7）
図番号	22063
意匠	15

伊藤喜三郎建築研究所



新潟市都市整備局開発建築部営繕課				株式会社 伊藤喜三郎建築研究所 一級建築士事務所登録番号 第2215号 管理建築士 伊 藤 一 幸 一級建築士登録番号 第34277号		件名 新潟市民病院移転新築工事	
課長	前任	係長	係	設計	設計担当	図名 4階平面図	意匠
				製中	提出	縮尺 1/200	日付 平成19年6月
						伊藤喜三郎建築研究所	4-6

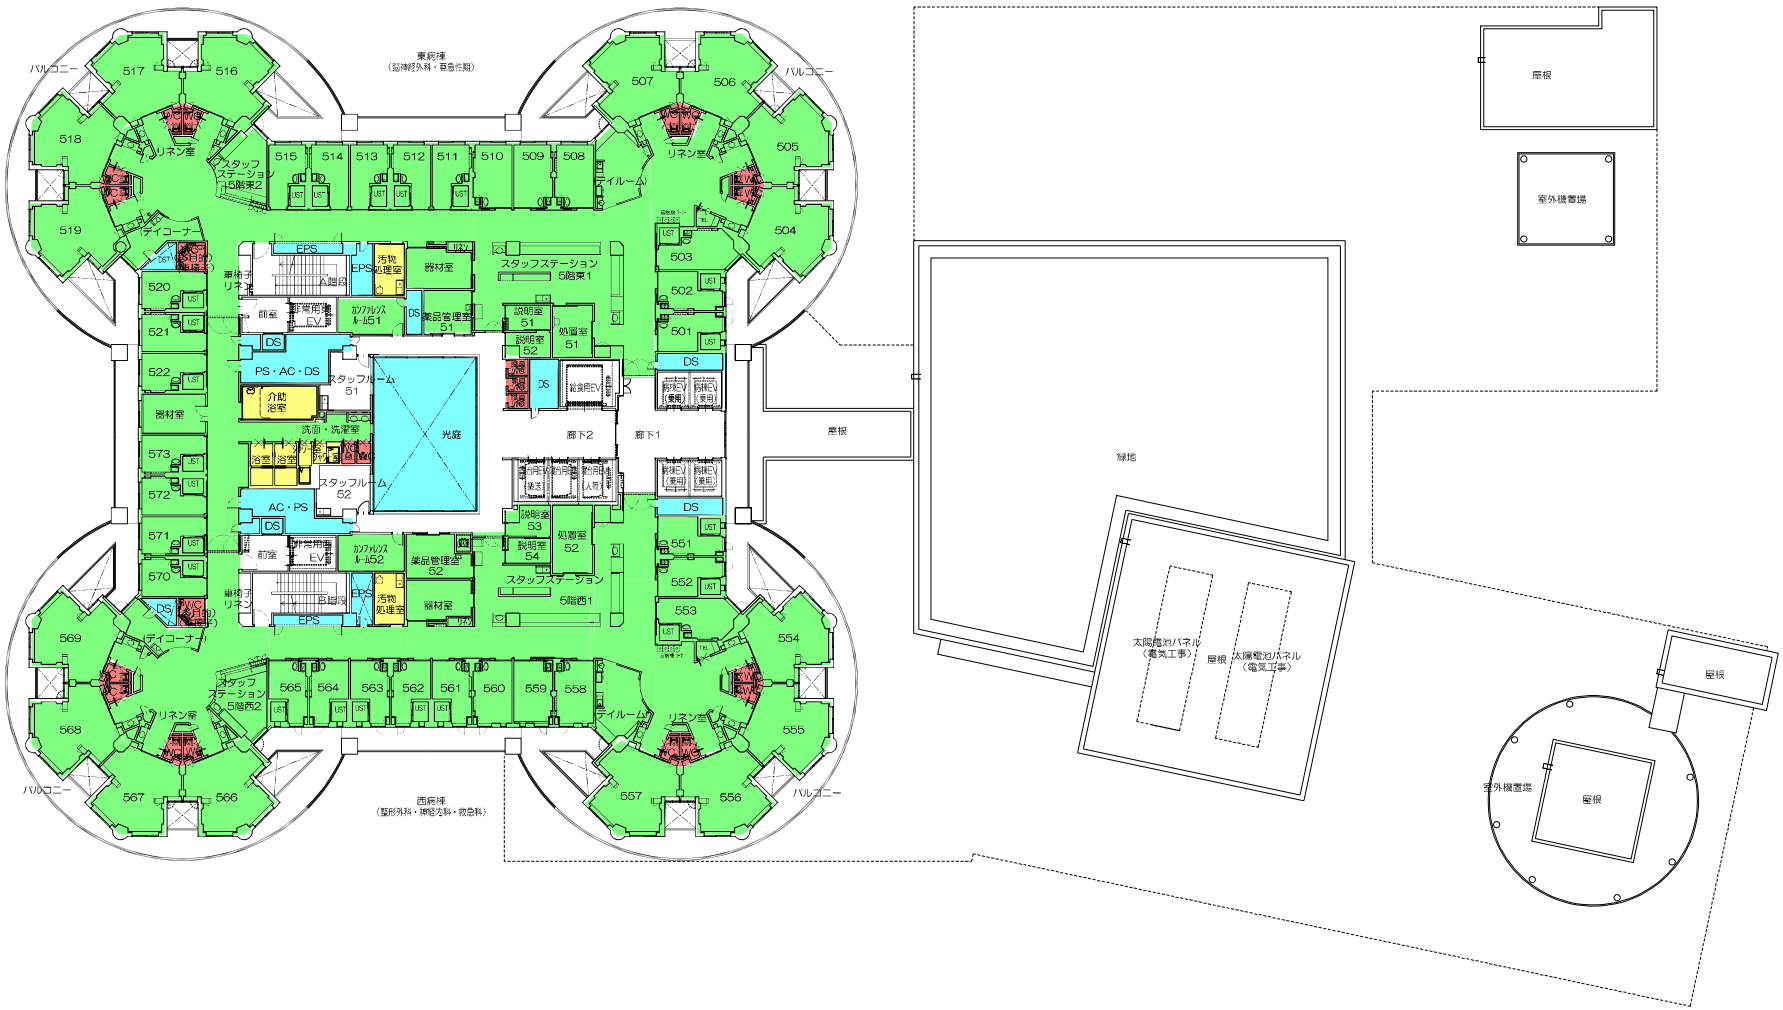

5階平面図

N


新潟市都市整備局開発建築部営繕課			
課長	補佐	係長	係

株式会社　伊藤喜三郎建築研究所
一級建築士事務所登録番号　東2216号
管理建築者　伊藤　一章
一級建築士登録番号　第34277号


検図	設計	自当
野中	渡辺	

件名	新潟市民病院移転新築工事	
図名	5階平面図	履歴
縮尺	1/200	日付 平成19年6月
		4-7


伊藤喜三郎建築研究所

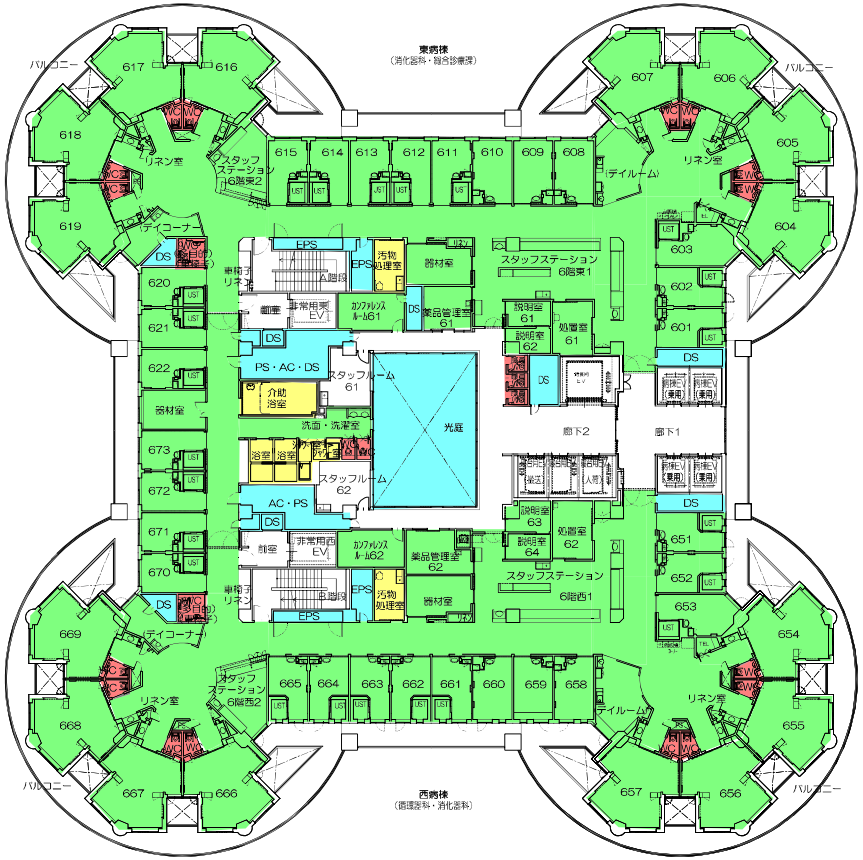

6階平面図

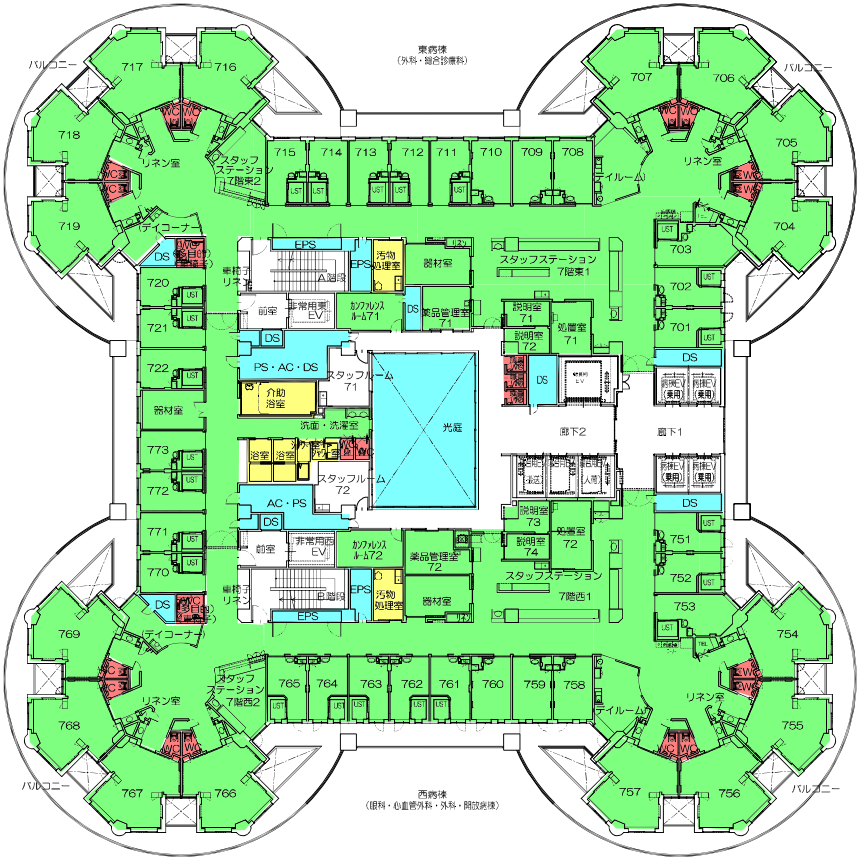

7階平面図

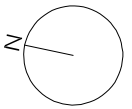


新潟市都市整備局開発建築部営繕課			
設長	補佐	係長	係

株式会社　伊藤喜三郎建築研究所
一級建築士事務所登録番号　第2215号
管理建築士　伊藤　一重
一級建築士登録番号　第34277号


検図	設計担当
野中	渡辺

件名	新潟市民病院移転新築工事
図名	6・7階平面図
縮尺	1/200
日付	平成19年6月
履歴	4-8


伊藤喜三郎建築研究所

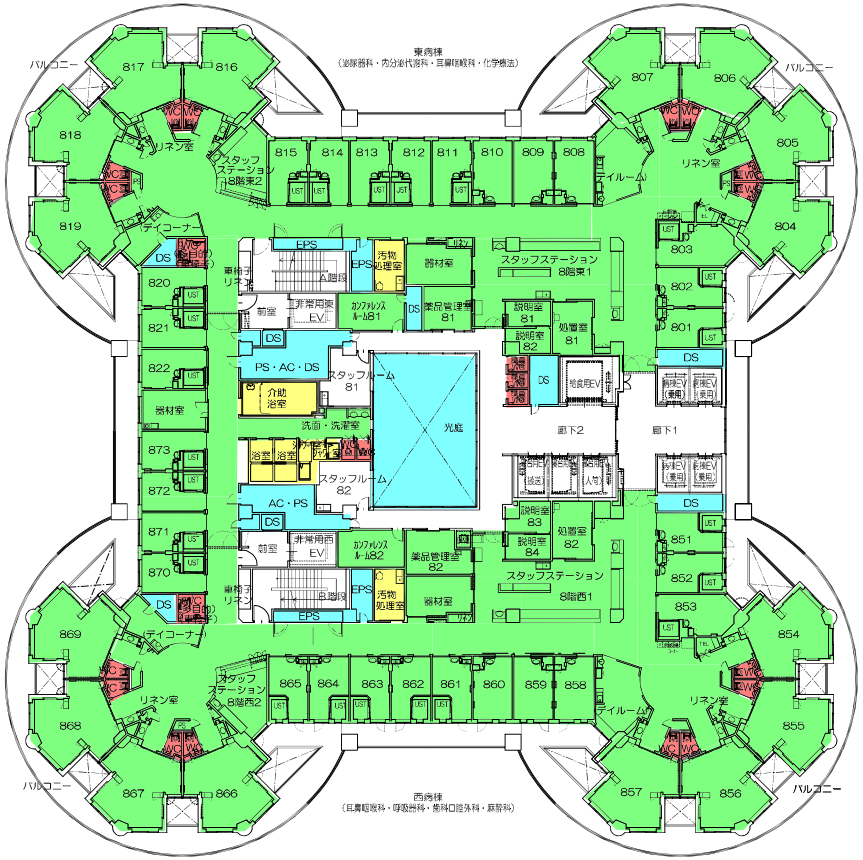


8階平面図

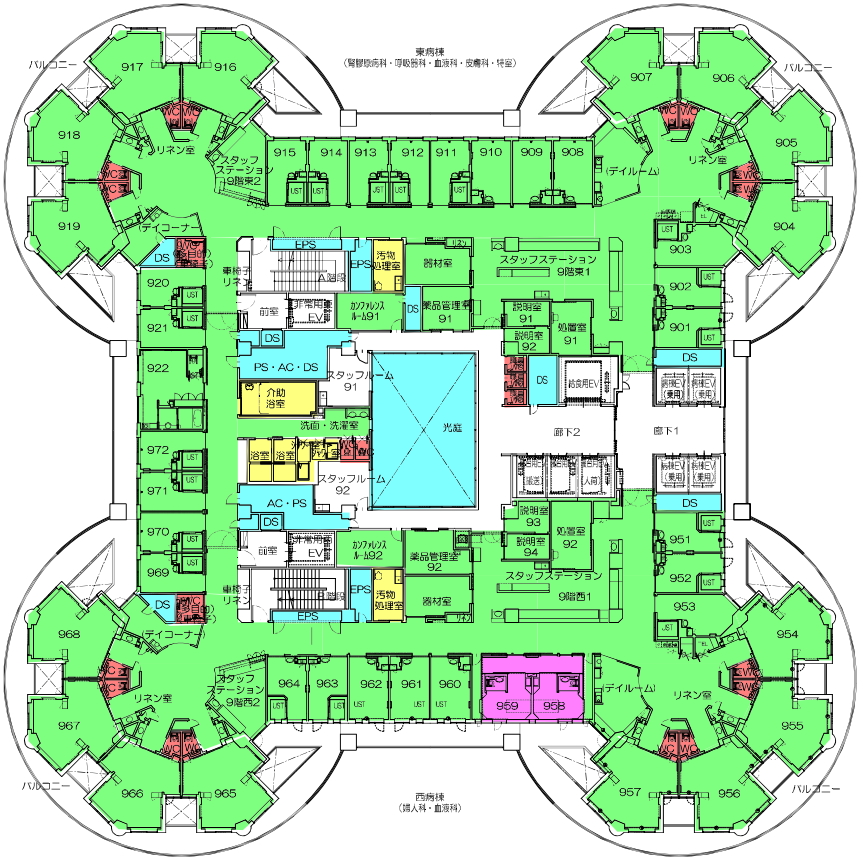


9階平面図

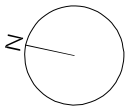

新潟市都市整備局開発建築部営繕課				株式会社 伊藤喜三郎建築研究所 一級建築士事務所登録番号 第2215号 管理申請者 伊藤 一重 一級建築士登録番号 第34277号	件名 新潟市民病院移転新築工事	
課長	補佐	係長	係		図名 8・9階平面図	意匠 4-9
				検図 野中 / 設計担当 渡辺	縮尺 N 1/200 / 日付 平成19年6月	
					伊藤喜三郎建築研究所	

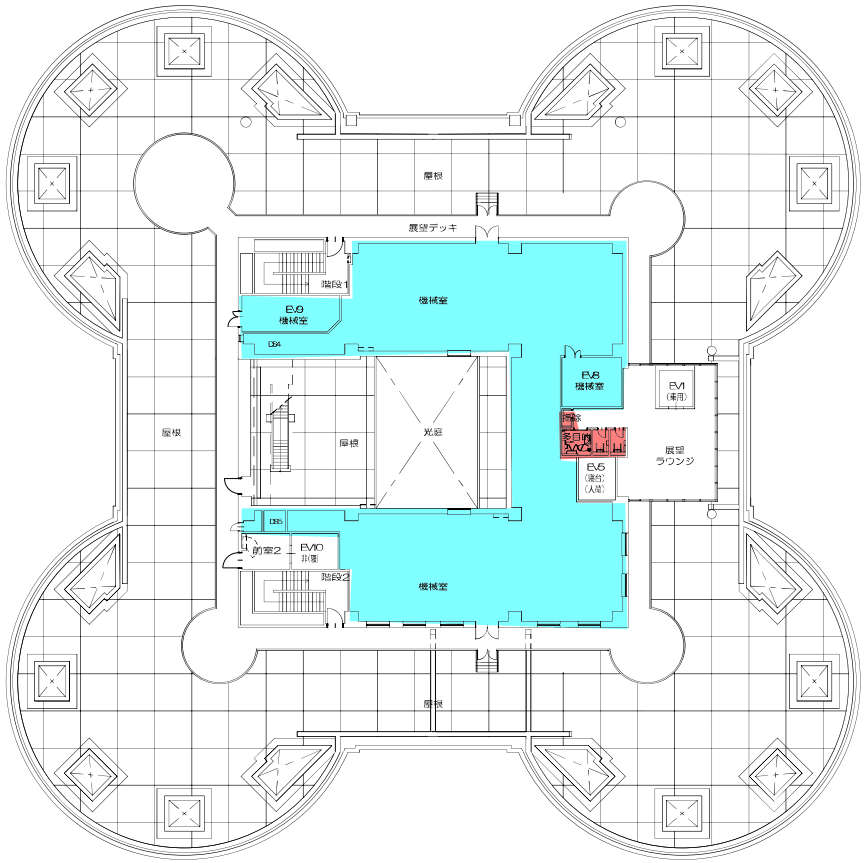

10階平面図

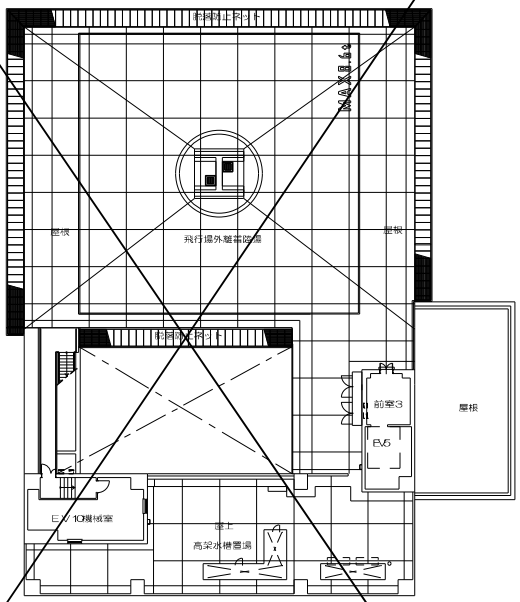

塔屋階平面図

新潟市都市整備局開発建築部営繕課			
設計	補佐	担当	係


作成者	伊藤喜三郎建築研究所
一級建築士事務所登録番号	第2212号
管理建築士	伊 藤 一 平
一級建築士登録番号	第34277号
検図	設 計 担 当
印	設計 .

件名	新潟市民病院移転新築工事
図名	10階・塔屋階平面図
縮尺	1:200
日付	平成30年3月
図番	A-10
伊藤喜三郎建築研究所	



ELV1
（配膳）
事務室
災害物品倉庫
ELV3
（患者優先）
ELV2
（一般）
ELV
ホール2
車寄
ミキシング室
汚物流し室
X-P倉庫
（陰圧）
診察室1
（陰圧）
処置スペース
ベット
ベット
ベット
診察室2
（陰圧）
スタッフステーション
WC2
（陰圧）
ELVホール1
アラーム
弁室
階段室
G
廊下1
EPS2
EPS1
PS
前室
待合
（陰圧）
風除室
カルテ庫3
カルテ庫1
廊下3
廊下2
階段室
H
備蓄倉庫1
備蓄倉庫2
EPS3
職員WC
SS休憩室
駐車
WC
シャワー
室
WC
物入れ
スタッフステーション
調理コーナー
器材庫
リネン庫
リネン室
病児保育
前室
風除室2
自動扉
自動扉
ピロティ
（病児保育駐車場）
多目的室
保育室
1
保育室
2
保育室
3
保育室
4
保育室
5
隔離室
<陰圧>
隔離室2
<陰圧>
屋外階段
44100
6300
3550
3150
3375
2600
325
375
4175
3525
2650
3820
2880
1700
2800
8500
6500
2000
7500
2300
3000
1750
450
4500
4950
20500
6600
35500



周産期母子医療センター
渡り廊下 1
渡り廊下 2
機械室
職員 WC
エレベーター ホール 1
エレベーター ホール 2
待合 A7
廊下1
廊下2
待合 A3
階段 G
階段 H
車椅子 WC1
汚物 処理室
説明室 A36
説明室 A35
受付 A2
待合 A6
処置室 A29
診察室 A12
診察室 A11
外来受付 A1
処置室 A13
説明室 A14
WC (W)
WC (M)
車椅子 WC
準備室 A3
薬品管理室 A38
撮影室 A24
器材室
撮影室 A25
撮影室 A26
撮影室 A27
撮影室 A28
撮影室 A31
撮影室 A32
処置室 A30
X線TV操作室
点滴室 A37
洗浄室
指導室 A16
指導室 A15
診察室 A17
指導室 A18
診察室 A19
待合 A4
待合 A5
準備室 A4
更衣室 1
更衣室 2
更衣室 3
更衣室 4
職員 更衣室 女
職員 更衣室 男
診察室 A23
診察室 A22
処置室 A21
診察室 A20
準備室 A5
屋外階段
車椅子 WC2
車椅子 WC3
庇

2階平面図

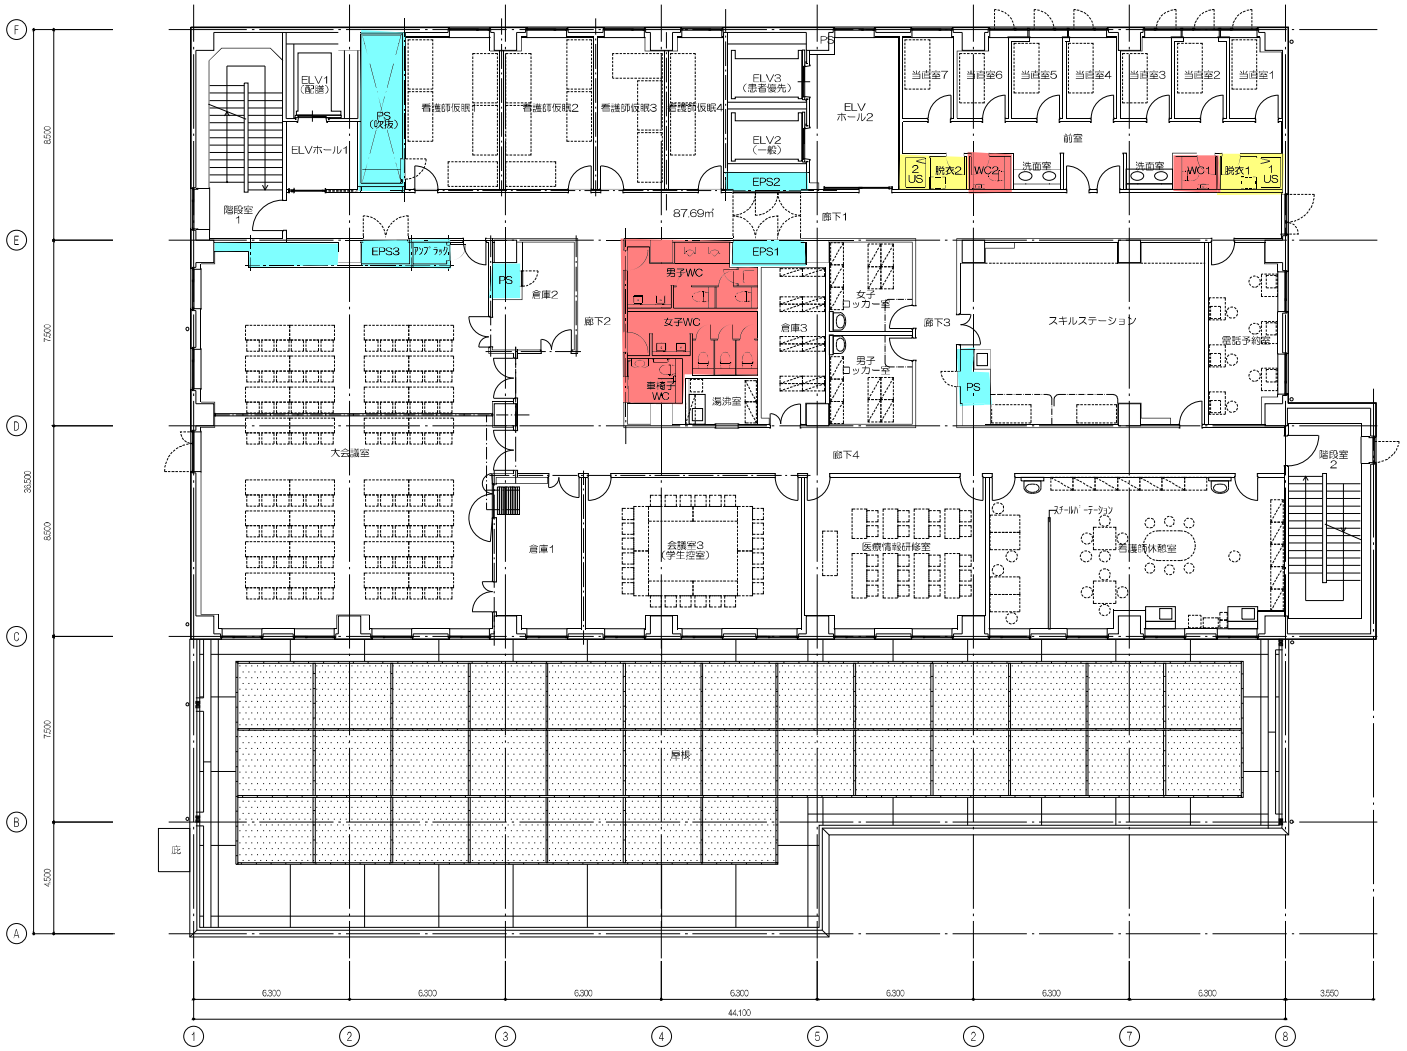

株式会社 伊藤喜三郎建築研究所 一級建築士事務所 東京都知事登録第 第22215号 設計者 江口紀子 一級建築士登録第 第206714号	設計者 塩野守功 一級建築士 第302345号 田中智美 一級建築士 第341957号 李京永	作名 新潟市民病院手術室改修工事 図名 南棟3階平面図（改修後） 縮尺 1/100(A1) 1/200(A3)　日付 2023/02（令和5年）	JOB No. 22063 意匠 17
		伊藤喜三郎建築研究所	

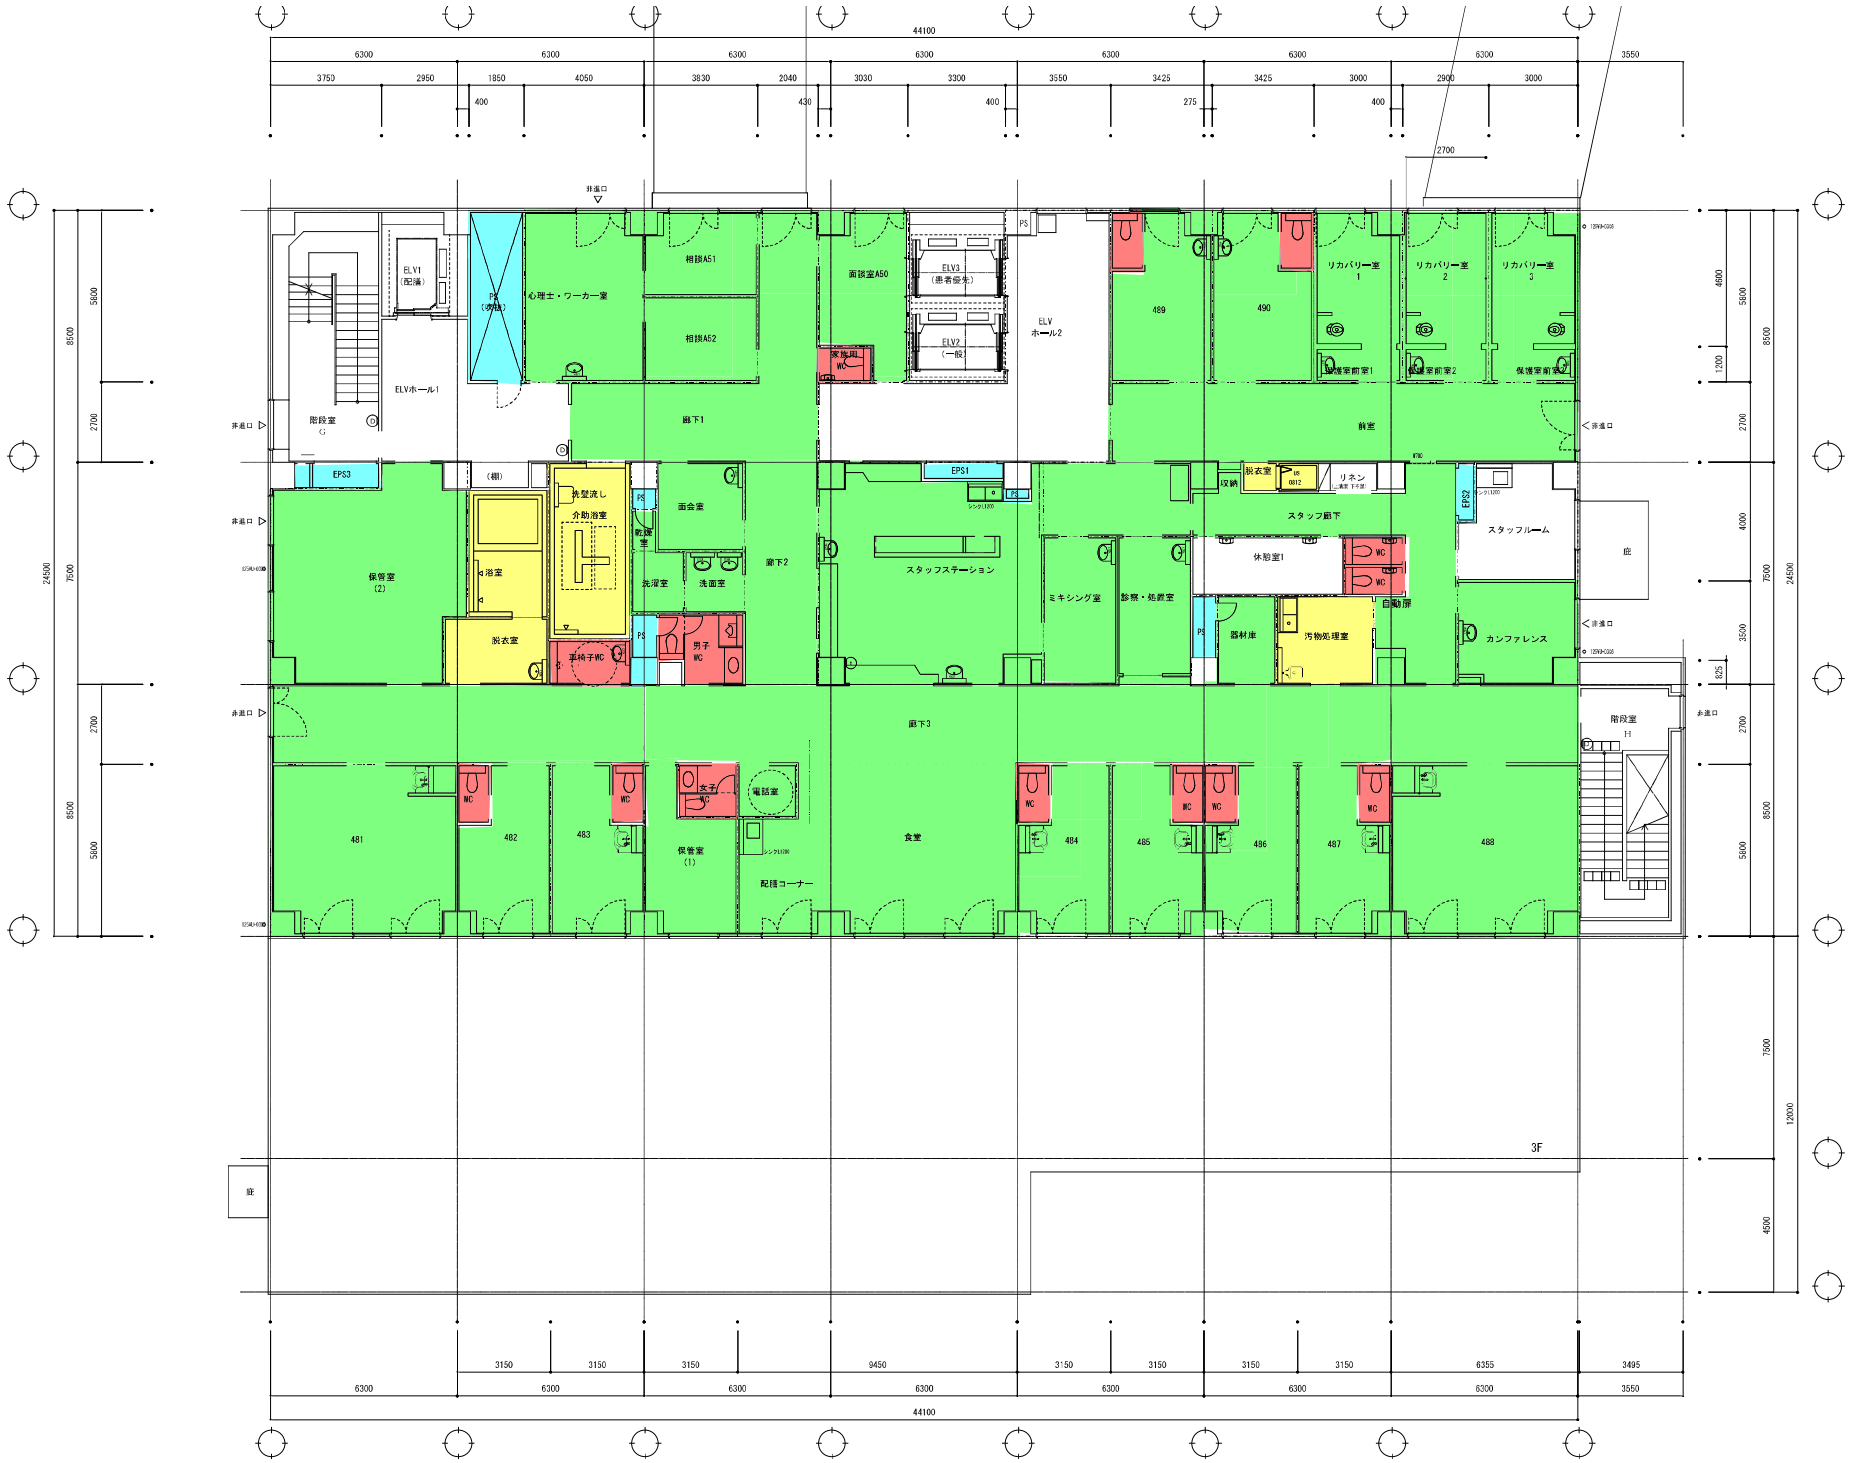

3F
廊下1
廊下2
廊下3
スタッフ廊下
スタッフステーション
食堂
配膳コーナー
保管室(1)
保管室(2)
電話室
ミキシング室
診察・処置室
休憩室1
スタッフルーム
カンファレンス
汚物処理室
器材室
脱衣室
洗濯室
洗面室
面会室
介助浴室
洗髪流し
車椅子WC
男子WC
女子WC
家族用WC
相談A51
相談A52
面談室A50
心理士・ワーカー室
ELV1(配膳)
ELV2(一般)
ELV3(患者優先)
ELVホール1
ELVホール2
階段室G
階段室H
EPS1
EPS2
EPS3
PS
リカバリー室1
リカバリー室2
リカバリー室3
489
490
481
482
483
484
485
486
487
488
庇
非進口

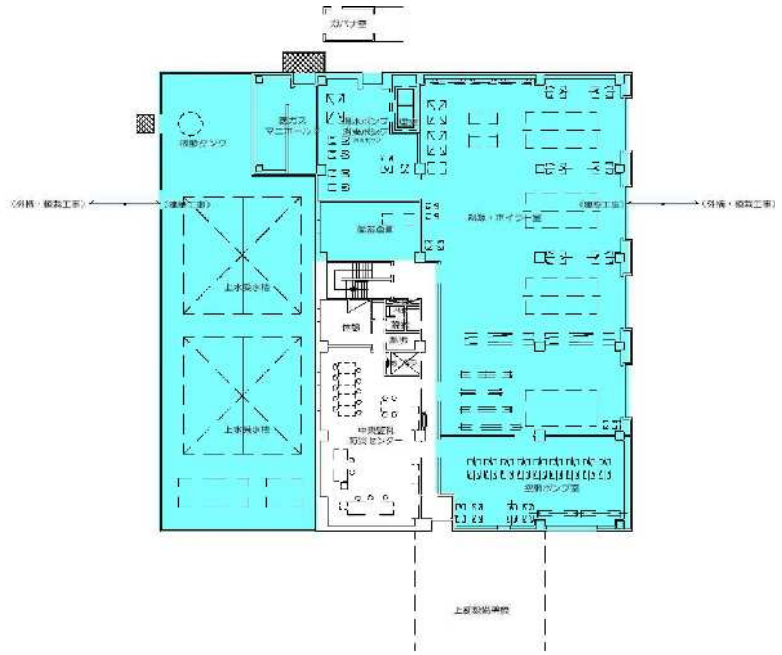


エネルギーセンター1階




エネルギーセンター2階

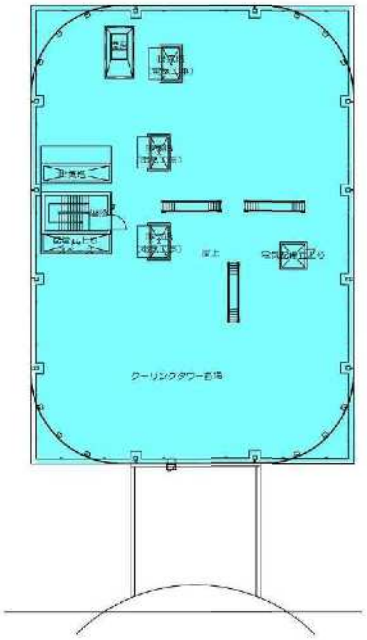


エネルギーセンター 屋上

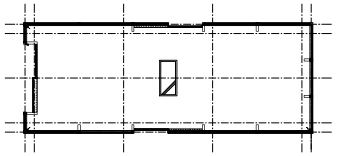

バス待合平面図

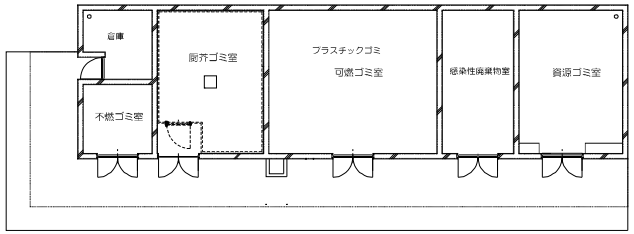


ゴミ庫棟平面図

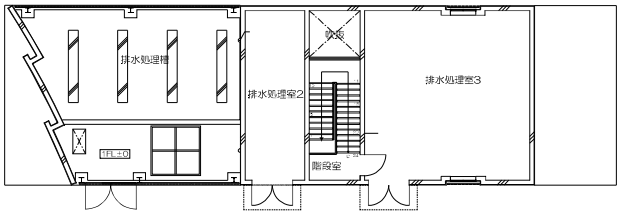

排水処理棟平面図

新潟市都市整備局開発建築部営繕課				株式会社　伊藤喜三郎建築研究所 一般建築士事務所登録番号　埼2215号 管理申請者　伊　藤　一　幸 一級建築士登録番号　第84277号	件名 新潟市民病院移転新築工事	
課長	補佐	係長	係	検図	製　図　担　当	図名 排水処理、ゴミ庫棟、バス待合建具キープラン	意匠
				野中	渡辺	縮尺 1/100　日付 平成16年3月	15-9
						伊藤喜三郎建築研究所	

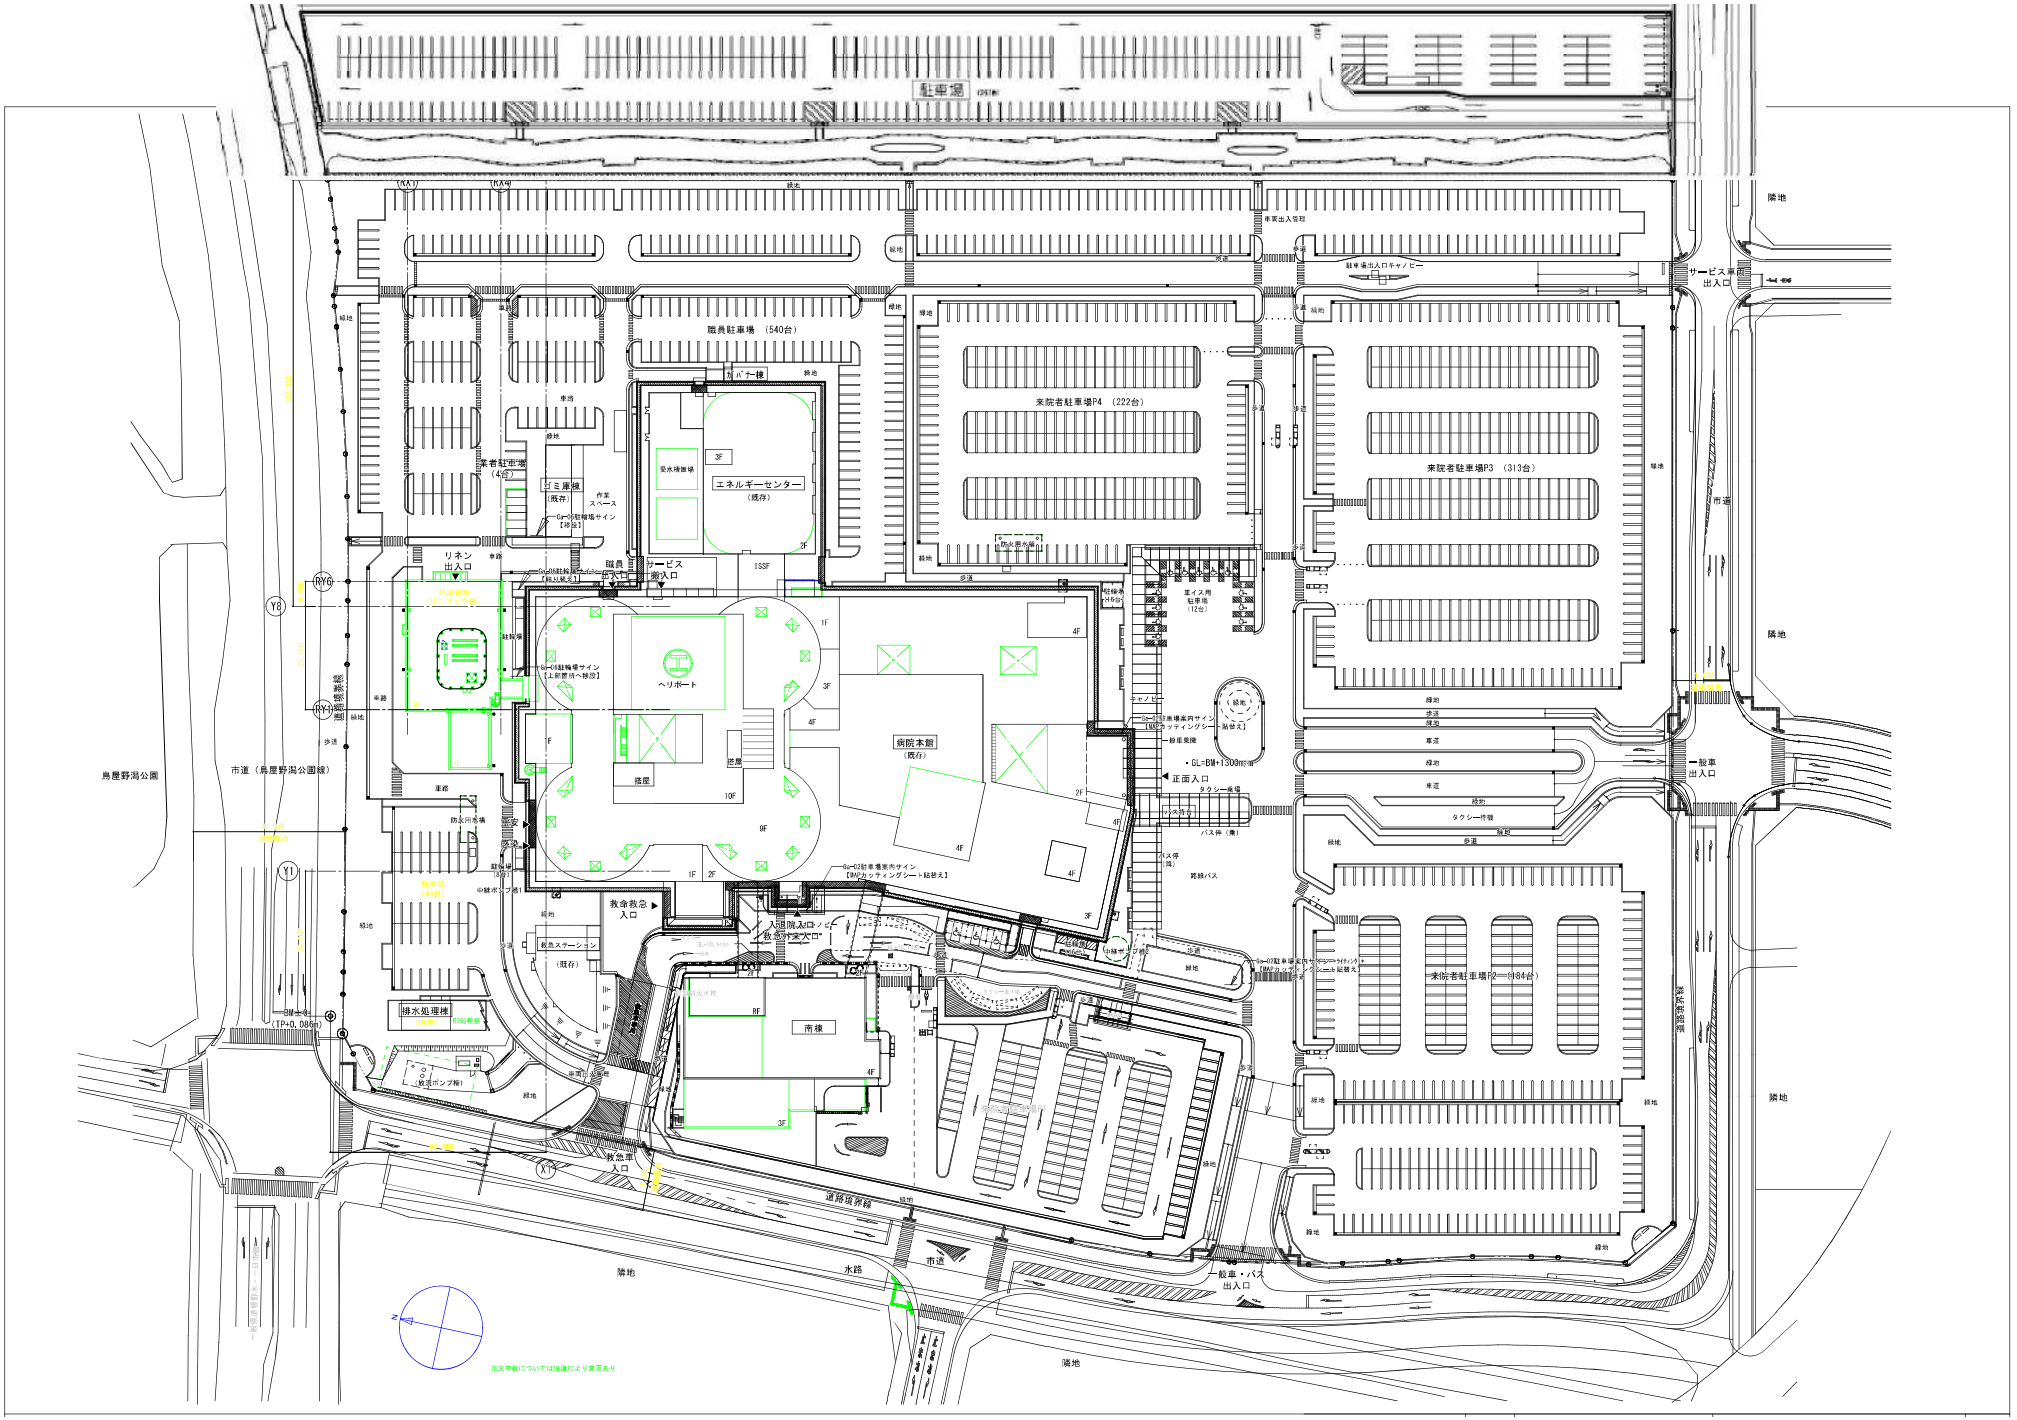
駐車場
職員駐車場 （540台）
来院者駐車場P4 （222台）
来院者駐車場P3 （313台）
来院者駐車場P2 （184台）
来院者駐車場 （45台）
エネルギーセンター
（既存）
ゴミ庫棟
（既存）
ヘリポート
病院本館
（既存）
搭屋
南棟
救急ステーション
（既存）
排水処理棟
（既存）
リネン
出入口
サービス
搬入口
職員
出入口
救急車
入口
救急救命
入口
正面入口
一般車
出入口
サービス車両
出入口
一般車・バス
出入口
タクシー乗場
バス停（乗）
バス停（降）
路線バス
車イス用
駐車場
（12台）
鳥屋野潟公園
市道（鳥屋野潟公園線）
隣地
水路
道路境界線
※文字配置については協議により変更あり

階	室名	床				幅木・腰・壁・柱型			天井				天井高	備考
		ｽﾗﾌﾞ高	下地	仕上	仕上厚 (t=FL+)	幅木 (H=FL+)	下地	仕上 (H=FL+)	廻縁	下地	仕上			
	真空排水槽		RC	ポリマーセメント系 塗膜防水材 （エポキシ保護材）				ポリマーセメント系 塗膜防水材 （エポキシ保護材）						
	雑排水槽		RC	ポリマーセメント系 塗膜防水材 （エポキシ保護材）				ポリマーセメント系 塗膜防水材 （エポキシ保護材）						
	汚水槽		RC	ポリマーセメント系 塗膜防水材 （エポキシ保護材）				ポリマーセメント系 塗膜防水材 （エポキシ保護材）						
	湧水槽		RC	ポリマーセメント系 塗膜防水材 （エポキシ保護材）				ポリマーセメント系 塗膜防水材 （エポキシ保護材）						
	電気室		RC	ポリマーセメント系 塗膜防水材 （エポキシ保護材）				ポリマーセメント系 塗膜防水材 （エポキシ保護材）						
	PSピット		RC	モルタル防水				モルタル防水						
	エスカレーターピット		RC	モルタル防水				モルタル防水						
1階	ロッカー室-1		RC（金）	VS		VS	W-5a W-5b W-6a	EP	V		GB（NT）		2700	
	WC		RC（金）	VS-W		VS-W	W-4a W-5a W-6a	EP	V		GB（NT）		2500	
	化粧室		RC（金）	VS-W		VS-W	W-3 W-5a	VC	V		GB（NT）		2500	
	シャワー室	-215	RC（金）	VS-W		VS-W	W-3 W-4a W-5a	EP（G）	V	GB t=9.5+12.5	PP		2500	
	ロッカー室-2		RC（金）	VS		VS	W-3・W-5a W-5b・W-6a	EP	V		GB（NT）		2700	
	シャワー室	-215	RC（金）	VS-W		VS-W	W-5a	EP（G）	V		GB（NT）		2500	
	WC		RC（金）	VS-W		VS-W	W-4a W-6a	FP	V		GB（NT）		2500	
1階	（リネン室） 前室		RC（金）	VS		VS	W-5a	FP	V		GB（NT）		2500	
	リネン庫（清室）		RC（金）	VS		VS	W-5a W-5a	EP	V		GB（NT）		2700	
	リネン庫（不室）		RC（金）	VS		VS	W-5a W-5a	FP	V		GB（NT）		2700	
	ワゴン準備室		RC（金）	VS		VS	W-3・W-5a W-5b・W-6a	EP	V		GB（NT）		2700	
	（ベッド洗浄室）	-215	NRC（金）	VS-W		VS-W H=500	W-1aFu W-3Fu	FP	V	GB（N） t=9.5+ GB（S） t=12.5	FP（G）		2700	RC+FL+500立上
	（中央倉庫） 中央倉庫		RC（金）	VS		VS	W-3 W-5a W-5b	EP	V		GB（NT）		2700	
	半屋室		RC（金）	VS		VS	W-3 W-5a	FP	V		GB（NT）		2700	
1階	（給食） 調理室B	-100	RC	樹脂モルタル		TL	W-5aFu	FP（G） TL（FL+900）	V	GB t=9.5+12.5	PP		2700	
	検食室	-215	NRC（金） アス防	無溶剤系防水 エポキシ樹脂系床 （ソフトスチップル工法）		腰壁 H=500	W-5a+Fu①	FK（C）	V	GB t=12.5+ FK t=6	EP（G）		2700	壁・天井目地5mmシール

階	室名	木				幅木・腰・壁・柱型			天井				天井高	備考
		ｽﾗﾌﾞ高	下地	仕上	仕上厚 (t=FL+)	幅木 (H=FL+)	下地	仕上 (H=FL+)	廻縁	下地	仕上			
	冷蔵、冷凍	400		—		—	W-5aFu	—	—	—	—		—	
	スタッフルーム		RC（金）	VS		VS	W-1a W-5a	EP	V		GB（NT）		2700	
	事務室		RC（金）	VS		VS	W-5a	EP	V		GB（NT）		2700	
	下処理室	-215	NRC（金） アス防	無溶剤系防水 エポキシ樹脂系塗床 （ソフトスチップル工法）		腰壁 H=500	W-1aFu③ W-5a+Fu①	FK（C） 一部巾木張り t=10	V	GB t=9.5+12.5	PP		2700	RC+FL+500立上 壁・目地5mmシール
	調理室	210	NRC（金） アス防	無溶剤系防水 エポキシ樹脂系塗床 （ソフトスチップル工法）		腰壁 H=500	W-1a+Fu③ W-5aFu①	FK（C） 一部巾木張り t=10	V	GB t=9.5+12.5	PP		2700	RC+FL+500立上 壁・目地5mmシール
	洗浄室	-215	NRC（金） アス防	無溶剤系防水 エポキシ樹脂系塗床 （ソフトスチップル工法）		腰壁 H=500	W-1aFu③ W-5aFu①	FK（C）	V	GB t=9.5+12.5	PP		2700	RC+FL+500立上 壁・目地5mmシール
	ワゴン洗浄室	-210	NRC（金） アス防	無溶剤系防水 エポキシ樹脂系塗床 （ソフトスチップル工法）		腰壁 H=500	W-5aFu①	ステンレス張り t=1.0	V	GB t=9.5+12.5	PP		2700	RC+FL+500立上 壁・目地5mmシール
	調乳室兼洗浄室	-215	NRC（金） アス防	無溶剤系防水 エポキシ樹脂系塗床 （ソフトスチップル工法）		腰壁 H=500	W-1aFu③ W-5a+Fu①	FK（C）	V	GB t=9.5+12.5	PP		2700	RC+FL+500立上 壁・目地5mmシール
	調乳室	-210	NRC（金） アス防	無溶剤系防水 エポキシ樹脂系塗床 （ソフトスチップル工法）		腰壁 H=500	W-1a+Fu③ W-2aFu③ W-5a+Fu①	FK（C）	V	GB t=9.5+12.5	PP		2700	RC+FL+500立上 壁・目地5mmシール
	記事	-215	NRC（金） アス防	無溶剤系防水 エポキシ樹脂系塗床 （ソフトスチップル工法）		腰壁 H=500	W-2Fu③ W-5a+Fu①	FK（C）	V	GB（V） t=9.5+ FK t=6	HP（G）		2500	RC+FL+500立上 壁・天井目地5mmシール
	前室	-210	NRC（金）	VS		VS	W-5a+Fu③ W-5aFu①	FK（C）	V	GB（V） t=9.5+ FK t=6	EP（G）		2500	RC+FL+500立上 壁・天井目地5mmシール
	ワゴンプール	-215	NRC（金） アス防	無溶剤系防水 エポキシ樹脂系塗床 （ソフトスチップル工法）		腰壁 H=500	W-1aFu③ W-2aFu③ W-5aFu①	FK（C）	V	GB t=9.5+12.5	PP		2700	RC+FL+500立上 壁・目地5mmシール
	倉庫	-215	NRC（金） アス防	無溶剤系防水 エポキシ樹脂系塗床 （ソフトスチップル工法）		腰壁 H=500	W-1aFu③ W-2aFu③ W-5a・W-5aFu	FK（C）	V	GB t=9.5+12.5	PP		2700	RC+FL+500立上 壁・目地5mmシール
	変圧器室	-215	NRC（金） アス防	VS-W		VS-W H=500	W-1aFu③ W-5aFu①	FK（C）	V	GB t=9.5+12.5	PP		2700	RC+FL+500立上 壁・目地5mmシール
	倉庫	-215	NRC（金） アス防	VS-W		VS-W H=500	W-1aFu③ W-5aFu①	FK（C）	V	GB t=9.5+12.5	PP		2500	RC+FL+500立上 壁・目地5mmシール
	WC・SK		RC（金）	VS-W		VS-W	W-2a W-6a	EP	V		GB（NT）		2500	
1階	（搬出入口）			無溶剤系防水										
	調理	-215	NRC（金） アス防	エポキシ樹脂系塗床 （ソフトスチップル工法）		腰壁 H=500	W-1aFu③ W-5aFu① W-6aFu①	FK（C）	V	GB t=9.5+12.5	PP		2700	RC+FL+500立上 壁・目地5mmシール
	食器庫	-215	NRC（金） アス防	VS-W		VS-W H=500	W-5b・5a W-1a	FK（C）	V	GB t=12.5+ FK t=6	EP（G）		2700	RC+FL+500立上 壁・天井目地5mm3シール
	WC		RC（金）	VS-W		VS-W	W-1sFu W-6a	FP	V		GB（NT）		2500	
	職員食堂		RC（金）	RS		RS	W-6aFu W-1aFu7 W-3E W-6a(t)	EP（M）	V	GB t=12.5	DR（カラー） t=12		2700	
	レストラン	-50	RC（金）	フローリング		W1 DS=UC H=300	W-1a2 W-3T W-6a①	FP（M）	V	GB t=12.5	DR（カラー） t=12		2700	
	喫茶室		RC（金）	RS		RS	W-3 W-5b	VC	V	GB t=12.5	DR		2700	
	美容室		RC（金）	RS		RS	W-1aFu W-3 W-5b・W-6a	VC	V	GB t=12.5	DR		2700	
	売店		RC（金）	RS		RS	W-1a・W-3 W-5a・W-5b W-6a	VC	V	GB t=12.5	DR		2700	
	倉庫		RC（金）	VS		VS	W-1aFu・W-2a W-5a・W-5b W-6a	FP	V		GB（NT）		2700	
	WC		RC（金）	VS-W		VS-W	W-1a1Fu・W-2a W-5a・W-5b W-6a	EP	V		GB（NT）		2700	
	自販機コーナー		RC（金）	RS		RS	W-1a W-7a W-5a W-1a	VC	V	GB t=12.5	DR		2700	
	授乳室		RC（金）	RS		RS	W-5a	VC	V	GB t=12.5	DR		2700	
	喫茶コーナー	-50	RC（金）	フローリング		W1 DS=UC H=300	W-1aFu7 W-2a7 W-3T	FP（M）	V	GB t=12.5	DR（カラー） t12		2700	
	職員厨房	210	NRC（金） アス防	RS		腰壁 H=500	W-1a+u3 W-2aFu①	FK（C）	V	GB t=9.5+12.5	PP		2700	RC+FL+500立上 壁目地5mmシール

・特記なき限り、SL=FL-15mmとし、仕上材の厚さを除いて表示すること。
・PS、VS、VS（ ）に-W○○表示がある場合、防湿仕様とする。
・床スラブ高さ(SL)とFL(SL)との差を表す。

塗装凡例

W-1a	耐火1時間（非耐力壁）	W-4b	防火上主要な間仕切（遮音）
W-1b	耐火1時間（非耐力壁）	W-4c	防火上主要な間仕切（遮音）
W-2a	耐火1時間（非耐力壁・遮音）	W-5a	一般壁
W-2b	耐火1時間（非耐力壁・遮音）	W-5b	一般壁
W-3	防火上主要な間仕切	W-6a	一般壁（防菌）
W-4a	防火上主要な間仕切（遮音）	W-6b	一般壁（防菌）

下地調整記号

①：GBS12.5を張しめる	⑥：FK6を張しめる
②：GBS12.5-FKCを張しめる	⑦：GB9を張しめる
③：FKC16を張しめる	⑧：GB12.5-GBS12.5
④：FKG4を張しめる	⑨：GB12.5-GBS12.5-FKC16
⑤：FKW6を張しめる	⑩：GB12.5-FKC16
	⑪：GB12.5-FKW16
	⑫：GB12.5-FK16
	⑬：GB12.5-GBS5-GB9.5
	⑭：GB12.5-GB9-GB9.5
	⑮：GB12.5-GB9-FK16
	⑯：GB12.5-GB9.5
	⑰：GBF21-GBH9.5
	Pb：GBPu-GB9.5
	PbT：GBPb-HP6
	GL：GB12.5-GB9.5

新潟市都市整備局開発建築部営繕課

課長	課長	係長	係

改訂年月	摘要	検査

件名	新潟市民病院増築等工事（建築工事）仮称
図名	諸室仕上表-1
縮尺	日付
図番	A-1

株式会社 三宅建築研究所

階	室名	床				幅木・腰・壁・柱型			天井			天井高	備考
		好き	下地	仕上	仕上高 FL+	記号	下地	仕上	見切	下地	仕上		
1階	談話コーナー	50	RC（金）	フローリング		W1 OS-UC	W-1a W-2a W-3 W-1a	EP（M）	V	GB t=12.5	DR（カラー） t12	2700	
	ボランティア室		HC（金）	VS		VS	W-2a W-3	H-P	V	GB t=12.5	DR	2700	
	表彰展開		RC（金）	RS		RS	W-2a W-5a	FK（C）		GB t=9.5+12.5	PP	2700	壁目地5mmシール
1階	（双胡桃会館） 倉庫・工作室		HC（金）	VS		VS	W-5b W-6a	H-P	V		GB（N1）	2700	
	談話室		RC（金）	VS（1）		VS（1）	W-4a W-6a W-6b	VC	V	GB t=12.5	DR	2700	
	図書閲覧計画室	-216	FAF（A）	VT（F）		VR（F）	W-6b	VC	V		GB（N1）	2700	
	図書検索室	216	NRC（金）	VS		VS	W-3 Pb W-6a	VC	V	GB t=12.5	DR	2700	
	和室		HC（金）	VS（1）		VS（1）	W-5b Pb W-5a W-6a W-6a	EP	V	GB t=12.5	DR	2700	
	ライブラック	350	NRC（金）	VS（3）		VS（3）	RC～GB （GL立上）	VC	V	GB t=12.5	DR	3000	
1階	（別棟） 書架室1・2		RC（金）	CPT（T2）		W1 OS-UC	W-4a7 W-5a⑦・W-5b⑦ W-6a⑦・W-6b⑦	VC W（R）H1+2040	V	GB t=12.5+9.5	W（R）・VC	2700	
	前室		RC（金）	CPT（T2）		W1 OS-UC	W-4a7 W-5a⑦・W-5b⑦	VC	V	GB t=12.5+9.5	VC	2700	
	WC		RC	磁器石（水磨き）		磁器石 （水磨き）	W-4a7 W-6b⑦	VC	V	GB t=12.5+9.5	VC	2500	
	通路部屋		RC（金）	VS		VS	W-5a W-5b W-6a・W-6aFu	EP	V		GB（N1）	2700	
	機械室	-216	NRC（金） アス防	床面開部防水 エポキシ樹脂系塗床 ソフトステップル工法）		階段 H=500	W-6aFu⑦ W-6aFu⑨	FK（C）	V	GB t=9.5+12.5	PP	3000	RC+FL+500以上
	調理準備室		RC（金）	VS		VS	W-5a・W-5a W-6a・W-6aFu	EP	V	GB t=9.5+12.5	PP	2700	
	機械保管庫	-216	NRC（金） アス防	床面開部防水 エポキシ樹脂系塗床 ソフトステップル工法）		階段 H=500	W-6b W-6a・W-6aFu W-6b W-6a	EP（G）	V	GB t=9.5+12.5	PP	2700	RC+FL+500以上
	WC		RC（令）	VS		VS		EP	V		GB（NT）	2500	
	前室		RC（金）	VS		VS	W-5a W-5b	FP	V		GB（NT）	2700	
	更衣室		組式二重床 1600N 脱気型 H=12	VS	150	VS	W-5a W-5b	EP	V	GB t=9.5+12.5	PP	2500	
	ユニットシャワー	-216	RC				W-4a W-5a						
1階	（体育協会棟） 相談室4	-100	RC	TI		TI	W-5a※ W-6a	FP（G）	V	GB（N）t=9.5+ FK t=6	FP（G）	2700	壁・天井目地5mmシール
	診察室		RC（金）	VS		VS	W-2a※・W-5a※ W-5b※・W-6a※	EP（G）	V	GB（N）t=9.5+ FK t=6	EP（G）	2700	壁・天井目地5mmシール （壁下7.43～下7.47断面）
	前室		HC（金）	VS		VS	W-1※・W-2b※ W-5a※・W-5b※ W-6a※	H-P（G）	V	GB（N）t=9.5+ FK t=6	H-P（G）	2700	壁・天井目地5mmシール （壁下7.43～下7.47断面）
	WC		RC（金）	VS-W		VS-W	W-1a※ W-3b※ W-6a※	EP	V	GB（N）t=9.5+ FK t=6	EP（G）	2500	壁・天井目地5mmシール
	更衣室		HC（金）	VS		VS	W-1a※ W-5a※ W-5b※	H-P（G）	V	GB t=9.5+12.5	PP	2500	
	倉庫室		RC（金）	VS		VS	W-1a※ W-5b※ W-6b※	EP（G）	V	GB（N）t=9.5+ FK t=6	EP（G）	2700	壁・天井目地5mmシール
	1階家（既存）1・2		HC（金）	VS		VS	GB t=12.5	メラミン樹脂化粧 ガラス繊維強化板 t3.2（不燃）		GB t=12.5	メラミン樹脂化粧 ガラス繊維強化板 t3.2（不燃）	2700	壁・天井目地5mmシール
	前室1・2		RC（金）	VS		VS	GB t=12.5	メラミン樹脂化粧 ガラス繊維強化板 t3.2（不燃）		GB t=12.5	メラミン樹脂化粧 ガラス繊維強化板 t3.2（不燃）	2700	壁・天井目地5mmシール

階	室名	床				幅木・腰・壁・柱型			天井			天井高	備考
		好き	下地	仕上	仕上高 FL+	記号	下地	仕上	見切	下地	仕上		
	精造室		RC（金）	VS		VS	GB t=12.5	メラミン樹脂化粧 ガラス繊維強化板 t3.2（不燃）		GB t=12.5	メラミン樹脂化粧 ガラス繊維強化板 t3.2（不燃）	2700	壁・天井目地5mmシール
	前室		HC（金）	VS		VS	GB t=12.5	メラミン樹脂化粧 ガラス繊維強化板 t3.2（不燃）		GB t=12.5	メラミン樹脂化粧 ガラス繊維強化板 t3.2（不燃）	2700	壁・天井目地5mmシール
	ユニットシャワー	216	RC										
	（体育協会） ホール		HC（金）	VS		VS	W-5a※ W-6a※	H-P（G）	V	GB t=12.5 FK t=6	H-P（G）	2700	壁・天井目地5mmシール
	遠藤家族寮室		RC（金）	CPT（T2）		VB（F）	W-5b Pb W-4a W-6a	VC	V	GB t=12.5	DR	2700	
1階	（浜浦地区 市営住宅） 特定室1～8、研修生用室1～2		RC（金）	VS		VS	W-1a・W-1b W-5a・W-6a W-6b	VC	V		GB（NT）	2300 2150	
	制御室		RC（金）	VS-W		VS-W	W-1a W-6a	EP（G）	V	GB t=9.5+12.5	PP	2500	
	中庭下		HC（金）	VS		VS	W-1a・W-2a W-5a・W-6a	VC	V		GB（N1）	2155	
	WC		RC（金）	VS-W		VS-W	W-6a W-6b	EP	V		GB（NT）	2150	
	カンファレンス室		HC（金）	VS		VS	W-5a W-6a	VC	V		GB（N1）	2700	
	談話室（豊丘）		RC（金）	RS		RS	W-5a W-6a W-6b	EP	V	GB t=12.5	DR	2700	
	洗面室		RC（金）	VS-W		VS-W	W-5b W-6a	EP	V		GB（N1）	2500	
	談話室（CPAOA）		RC（金）	RS		RS	W-2a W-5a W-6a	EP	V	GB t=12.5	DR	2700	
	事務・作業コーナー		RC（金）	RS		RS	W-1a W-5a W-5b	EP	V	GB t=12.5	DR	3000	
	スタッフステーション		RC（金）	RS		RS	W-1a	EP	V	GB t=12.5	DR	3000	
	協声室（廊段）		RC（金）	RS		RS	W-5a	EP	V	GB t=12.5	DR	3000	
	協声室（平定）		RC（金）	RS		RS	W-5a	EP	V	GB t=12.5	DR	3000	
	除菌室	-215	FDC アス防	TL		TL H=1000	W-5aFu W-5aTu	PP	V	GB t=9.5+12.5	PP	2700	RC+FL+1000以上
	X線撮影室	-216	NRC（金）	RS		RS	W-5b Pb	VC	V	GB t=12.5	DR	3000	
	操作室	216	FAF（A）	VT（E）		VB（F）	W-3 W-5a W-6a	EP	V		GB（NT）	2500	
	CT室	-216	NRC（金）	RS		RS	W-1b Pb W-5b Pb	VC	V	GB t=12.5	DR	2800	
	操作室	216	FAF（A）	VT（E）		VB（F）	W-1a・W-5a W-5b・W-6a	EP	V		GB（NT）	2500	
	面談休憩室3		RC（金）	VS		VS	W-1a W-5a W-6a	VC	V		GB（NT）	2500	
	談話WC		RC（金）	RS-W		RS-W	W-2a W-5a W-6a	EP	V		GB（NT）	2500	
	倉庫検査室		HC（金） ～部FAF（A）	VT（F）		VH（F）	W-3	H-P	V		GB（N1）	2700	
	会議室		RC（金）	RS		RS	W-2a W-3 W-6a	VC	V	GB t=12.5	DR	2700	
	事務室		RC（金）	RS		RS	W-2a W-3 W-6a	H-P	V		GB（N1）	2700	
	談話WC		RC（金）	RS-W		RS-W	W-5a W-6a	EP	V		GB（NT）	2500	
	受付事務		HC（金）	RS		RS	W-3 W-5a	VC	V	GB t=12.5	DR	2800	
	入浴待ラウンジ	190	NRC（金）	RT		RS	W-3 W-5a	VC	V	GB t=12.5	DR	2700	実施無

・特記なき限り、SL=FL-15mmとし、仕上材の厚さを控除して見込まてとする。
・RS、VS、VS（ ）C-WD表示がある場合、防塵仕様とする。
・床スラブ高さ欄にFL/SLまでの高さを表す。

壁種凡例

W-1a	耐火時間（非耐力壁）	W-4a	防火上主要な間仕切（遮音）	F：GB12.5張り上りとする	H：FK6張り上りとする
W-1b	耐火時間（非耐力壁）	W-4c	防火上主要な間仕切（遮音）	J：GB12.5-FK10の張り上りとする	I：GB12.5-GB9.5-GB9.5
W-2a	耐火時間（非耐力壁・遮音）	W-5a	一般壁	K：FK10を張り上りとする	J：GB12.5-GB9.5
W-2b	耐火時間（非耐力壁・遮音）	W-5b	一般壁	L：FKG4を張り上りとする	K：GB12.5-GB9.5
W-3	防火上主要な間仕切	W-6a	一般壁（防音）	M：FKW6を張り上りとする	L：GBF21-GBH9.5
W-4a	防火上主要な間仕切（遮音）	W-6b	一般壁（防音）		

下地壁種記号

A：GB12.5-GB9.5-GB9.5	Pb：GBPb-GB9.5	
B：GB12.5-GB9.5-GB12.5	Pb3：GBPb-FK6	
C：GB12.5-GB9.5	GL：GB12.5-GB9.5	

新潟市都市整備局開発建築部営繕課			
課長	係長	係員	作


事業名	新潟市民病院移転新築工事（建築工事）	作成
図面名	展開仕上表-2	
縮尺	日付	3-2

階	室名	床				幅木・腰・壁・柱型			天井			天井高	備考
		記号	下地	仕上	仕上厚さ(mm)	記号 幅木(mm)	下地	仕上 (塗装仕上 ○色)	廻縁	下地	仕上		
1階	待合室		RC (金)	VS		VS	W-3 W-4a	EP	V		GB (NT)	2700	
	診察室（泌尿科）		RC (金)	RS		RS	W-3・W-3Fu W-6a	VC	V	GB t=12.5	DR	2700	
	診察室（胃腸科・眼科）		RC (金)	RS		RS	W-3・W-3Fu W-6a	VC	V	GB t=12.5	DR	2700	
	診察室（整形）		RC (金)	RS		RS	W-3・W-3Fu W-6a	VC	V	GB t=12.5	DR	2700	
	診察室1~3		RC (金)	RS		RS	W-3・W-3Fu W-6a	VC	V	GB t=12.5	DR	2700	
	倉庫1	-120	NRC (金)	RT		RS	W-3②・W-4a② W-6a⑦・W-6a⑪	VC (F*) HPS (FL+900)	V	GB t=12.5	DR	2700	廃棄物
	倉庫2	120	NRC (金)	RT		RS	W-3Fu W-6b⑦ W-6a⑪	VC (E*) HPS (F +900)	V	GB t=12.5	DR	2500	洗濯物
	TELボックス		RC (金)	RS		RS		VC	V	GB t=12.5	DR	2700	
1階	(薬剤) 中央分包室		RC (金)	VS		VS	W-3 W-5b	HP (G)	V		GB (NT)	2700	
	倉庫		RC (金)	VS		VS	W-2b W-3 W-5a	EP	V		GB (NT)	2500	
	前室		RC (金)	VS		VS	W-2b W-3 W-5b	EP	V		GB (NT)	2500	
	職員休憩室2		RC (金)	VS		VS	W-2a W-3	VC	V		GB (NT)	2700	
	受付処理	-215	FAF (A)	VT (E)		VB (F)	W-2a W-3 W-5a	CP (G)	V	一部GB21+21	GB (NT)	2700 一部2700	
	職員更衣室	-215	FAF (A)	VT (E)		VB (F)	W-2a W-3	EP (G)	V		GB (NT)	2700	
	薬袋倉庫	-215	FAF (A)	VT (E)		VB (F)	W-2a W-3 W-5a	CP (G)	V		GB (NT)	2700	
	調剤室	-215	FAF (A)	VT (E)		VB (F)	W-1a⑥・W-2a⑥ W-5a⑨・W-5a⑪	EP (G)	V	GB t=12.5+FK t=6	EP (G)	2700	壁・天井目地5mmシール
	前室（職員用）		RC (今)	VS		VS	W-2a W-5a	EP (G)	V		GB (NT)	2700	壁・天井目地5mmシール
	治療室・検査室		RC (金)	VS		VS	W-1a W-5a⑪	FP	V	GB t=12.5+FK t=6	FP (G)	2700	壁・天井目地5mmシール
	診察室		RC (金)	VS		VS	W-1a⑥・W-3⑥ W-5a⑨・W-5a⑪ W-6a⑭	EP (G)	V	GB t=12.5+FK t=6	EP (G)	2700	壁・天井目地5mmシール
	調整室		RC (金)	VS		VS	W-1a⑧ W-5a⑩ W-6b⑪	FP (G)	V	GB t=12.5+FK t=6	FP (G)	2700	壁・天井目地5mmシール
	WC		RC (金)	VS-W		VS-W	W-1a W-5b W-6a W-6b⑪	EP (G)	V		GB (NT)	2500	
	倉庫		RC (金)	VS		VS		FP (G)	V	GB t=12.5+FK t=6	FP (G)	2700	壁・天井目地5mmシール
	車椅子1、2		RC (金)	VS		VS	W-1a⑨ W-5a⑨	EP (G)	V	GB t=12.5+FK t=6	EP (G)	2700	壁・天井目地5mmシール
	前室（男子更衣1・2）		RC (金)	VS		VS	W-1a⑧ W-5a⑨	HP (G)	V	GB t=12.5+FK t=6	HP (G)	2700	壁・天井目地5mmシール
1階	(医事課) 医事カウンター	-150	NRC (金)	RT		RS	W-3	VC	V	GB t=12.5	DR	2700	廃棄物
	会計・公開室 地域医療室 医事事務室	150	FAF (A)	VT (E)		VB (F)	W-1a W-2a W-3・W-3a W-1a・W-2a	VC	V	GB t=12.5	DR	2700	
	相談1~5		RC (金)	RS		RS	W-3・W-6a	VC	V	GB t=12.5	DR	2700	
	治療室前室		RC (金)	RS		RS	W-1a・W-2a W-3・W-6a	VC	V	GB t=12.5	DR	2700	

階	室名	床				幅木・腰・壁・柱型			天井			天井高	備考
		記号	下地	仕上	仕上厚さ(mm)	記号 幅木(mm)	下地	仕上 (塗装仕上 ○色)	廻縁	下地	仕上		
	治療室前室	120	FAF (A)	VT (E)		VB (F)	W-1a W-2a W-3・W-3a	VC	V	GB t=12.5	DR	2700	
	処置室		RC (金)	RS		RS	W-1a W-3・W-3a W-6a	VC	V	GB t=12.5	DR	2700	
	診察室（泌尿科）1~3		RC (金)	RS		RS	W-3Fu W-6a	VC	V	GB t=12.5	DR	2700	
	診察室（胃腸科）1~3		RC (金)	RS		RS	W-3Fu W-6a	VC	V	GB t=12.5	DR	2700	
	診察室（整形）1~3		RC (金)	RS		RS	W-3Fu W-6a	VC	V	GB t=12.5	DR	2700	
	診察室（眼科）1~3		RC (金)	RS		RS	W-3Fu W-6a	VC	V	GB t=12.5	DR	2700	
	処置室		RC (金)	RS		RS	W-3Fu W-6a	VC	V	GB t=12.5	DR	2700	
	診察室（耳鼻科）1、2		RC (金)	RS		RS	W-3Fu W-6a	VC	V	GB t=12.5	DR	2700	
	処置室（リハビリテーション科）		RC (金)	RS		RS	W-1a W-3Fu W-6a	VC	V	GB t=12.5	DR	2700	
	診察室（整形外科）1~3		RC (金)	RS		RS	W-1a W-3Fu W-6a	VC	V	GB t=12.5	DR	2700	
	処置室		RC (金)	RS		RS	W-3Fu W-6a	VC	V	GB t=12.5	DR	2700	
	学習室		RC (金)	RS		RS	W-3Fu W-6a W-6b②	VC	V	GB t=12.5	DR	2700	
	ギプス室	150	NRC (金) ギプス台	RS	RS H+900		W-4c②	FK (C)	V	GB t=12.5	DR	2700	RC:FL+900立上
1階	(眼科) 診察室（眼科）1~4		RC (金)	RS		RS	W-3Fu W-6a	VC	V	GB t=12.5	DR	2700	

・特記なき限り、SL=FL-15mmとし、仕上材厚さを控除して見さすこととする。
・RS、VS、VS（ ）C-WO表示がある場合、断面仕様とする。
・床スラブ高さ(SL)からSLまでの高さを表す。

壁種凡例

W-1a	耐火1時間（非耐力壁）	W-4a	防火上主要な間仕切（遮音）
W-1b	耐火1時間（非耐力壁）	W-4c	防火上主要な間仕切（遮音）
W-2a	耐火1時間（非耐力壁・遮音）	W-5a	一般壁
W-2b	耐火1時間（非耐力壁・遮音）	W-5b	一般壁
W-3	防火上主要な間仕切	W-6a	一般壁（洗面）
W-4a	防火上主要な間仕切（遮音）	W-6b	一般壁（厨房）

下地仕様記号

①：GB(S)12.5を張上貼りする	⑥：FK6を張上貼りする	⑪：GB12.5+GB9.5+GB9.5
②：GB(S)12.5+KC-0を張上貼りする	⑦：GB9.5を張上貼りする	⑫：GB12.5+GB19.5
③：FKC-6を張上貼りする	⑧：GB12.5+FKC-6	⑬：GB12.5+GB9.5
④：FKG-4を張上貼りする	⑨：GB12.5+FK-4	⑭：GBF21+GBH9.5
⑤：FK W-6を張上貼りする	⑩：GB12.5+FK-6	

Pb：GBPb+GB9.5
Pb3：GB Pb+FK6
GL：GB12.5+GB9.5

新潟市都市整備局開発建築部営繕課

課長	係長	係員	係

設計者	建築士事務所
一級建築士	第 号
管理技術者	登録
一級建築士	第 号

工事名	新潟市民病院移転新築工事（建築工事）仮称		
図名	仕上表－3	縮尺	
設計	年 月	図面番号	3－3
作図			

株式会社 三幸設計研究所

階	室名	床				幅木・腰・壁・柱型			天井			天井高	備考
		材質	下地	仕上	仕上厚さ(mm)(ゴム)	幅木 W(mm)(ゴム)	下地	仕上 W(腰仕上げ高)	見切	下地	仕上		
1階	電気主任技術者室（調整）	-150	FAF（A）	VT（E）		VB（F）	W-1a W-5a W-6a	VC	V	GB t=12.5	DR	2700	
	応接・会議室A、B	-150	FAF（A）	VT（E）		VH（F）	W-1a W-5a W-6a	VC	V	GB t=12.5	DR	2700	
	視力検査室		RC（金）	RS		RS	W-1a・W-2a W-3Fu・W-5a W-6a	VC	V	GB t=12.5	DR	2700	
	聴覚検査室	-150	FAF（A）	VT（E）		VH（F）	W-1a W-5a W-6a	VC	V	GB t=12.5	DR	2700	
	倉庫		RC（金）	VS		VS	W-1a W-3 W-6a	EP	V		GB（NT）	2700	
	病室1～8	-120	NRC（金）	RT		RS	W-1a2・W-3 W-4a・W-5a	VC（FP） HPS（FL+900）	V	GB t=12.5	DR	2700	廃棄物
	外来物品A、B		RC（金）	RS		RS	W-1a・W-3 W-5a・W-5aFu	EP	V	GB t=12.5	DR	2700	
	図書閲覧A、B		RC（金）	RS		RS	W-1a W-3・W-3Fu W-5a・W-6a	VC	V	GB t=12.5	DR	2700	
	運転者待1～2		RC（金）	RS		RS	W-1a W-2a W-6a	EP	V		GB（NT）	2700	
	倉庫9	-120	NRC（金）	RS		RS	W-3?・W-4a? W-5a? W-6a?	VC（HP） HPS（FL+900）	V	GB t=12.5	DR	2700	
1階	（内部階段） 受付		RC（金）	RS		RS	W-1b W-5a	VC	V	GB t=12.5	DR	2700	
	待合		RC（金）	RS		RS	W-1a・W-1aFu W-3Fu W-5a・W-5b	VC （PS（FL+900）	V	GB t=12.5	DR	2500	
	倉庫		RC（金）	VS		VS	W-3 W-5a W-5a	EP	V		GB（NT）	2500	
	説明・カンファレンス		RC（金）	RS		RS	W-3 W-5a	VC	V	GB t=12.5	DR	2500	
	気温気圧恒温室 リカバリー		RC（金）	RS		RS	W-3Fu W-5a・W-5b W-6a	EP	V	GB t=12.5	DR	2500	
	前処理室		RC（金）	RS		RS	W-1a W-5a W-5a	EP	V	GB t=12.5	DR	2500	
	作業過路		RC（金）	RS		RS	W-1a W-4a W-5a	EP	V	GB t=12.5	DR	2500	
	大脇		RC（金）	RS		RS	W-4a W-6a W-6a	FP	V	GB t=12.5	DR	2700	
	洗浄		RC（金）	RS		RS	W-5a W-6a	EP	V	GB t=12.5	DR	2700	
	脱鞘		RC（金）	RS		RS	W-5a W-6a	FP	V	GB t=12.5	DR	2700	
	上部1、2		RC（金）	RS		RS	W-5a W-6a	EP	V	GB t=12.5	DR	2700	
	XTV3（気管支）	-215	NRC（金）	RS		RS	W-4a Pb W-6a Pb	VC	V	GB t=12.5	DR	3000	
	XTV4（大腿）	21b	NRC（金）	RS		RS	W-4a Pb W-6a Pb	VC	V	GB t=12.5	DR	3000	
	設備室	-215	FAF（A）	VT（E）		VH（F）	W-4a W-6a	EP	V		GB（NT）	2500	
	待合		RC（金）	RS		RS	W-4a・W-5a W-6a・W-6b	EP	V	GB t=12.5	DR	2500	
	更衣室		RC（金）	RS		RS	W-4a W-5a W-6a	VC	V	GB t=12.5	DR	2300	
	WC		RC（金）	RS-W		RS-W	W-5a W-6a W-6b	EP	V		GB（NT）	2300	
1階	（放射線診断） 受付		RC（金）	RS		RS	W-1a・W-2a W-3・W-5a	VC	V	GB t=12.5	DR	2700	

階	室名	木				幅木・腰・壁・柱型			天井			天井高	備考
		材質	下地	仕上	仕上厚さ(mm)(ゴム)	幅木 W(mm)(ゴム)	下地	仕上 W(腰仕上げ高)	見切	下地	仕上		
	エコー・処置室		RC（金）	RS		RS	W-1a・W-2a W-3・W-5a	VC	V	GB t=12.5	DR	2600	
	X1V1（乳房他）	-215	NRC（金）	RS		RS	W-1a Pb W-5b Pb	VC	V	GB t=12.5	DR	3000	
	前室		RC（金）	RS		RS	W-3Fu W-5a W-5a	VC	V	GB t=12.5	DR	2500	
	更衣室		HC（金）	RS		RS	W-1aFu・W-3Fu W-5a・W-5b	VC	V	GB t=12.5	DR	2300	
	前室・リカバリー		RC（金）	RS		RS	W-3Fu W-5a W-5b	VC	V	GB t=12.5	DR	2500	
	XTV2（下顎歯化症）	-215	NRC（金）	RS		RS	W-5b Pb	VC	V	GB t=12.5	DR	3000	
	前室		RC（金）	RS		RS	W-4aFu W-5b	VC	V	GB t=12.5	DR	2500	
	更衣室・WC		HC（金）	RS-W		RS-W	W-4aFu W-5a W-5b	VC	V		GB（NT）	2300	
	X64（泌尿器・婦人科）	21b	NRC（金）	RS		RS	W-5b Pb	VC	V	GB t=12.5	DR	2600	
	前室		RC（金）	RS		RS	W-4aFu W-5b	VC	V	GB t=12.5	DR	2500	
	更衣室・WC		RC（金）	RS-W		RS-W	W-4aFu W-5a W-5b	VC	V		GB（NT）	2300	
	結果説明室	-215	NRC（金）	RS		RS	W-5b Pb	VC	V	GB t=12.5	DR	2500	
	図書		RC（金）	RS		RS	W-3 W-5a W-5b	VC	V	GB t=12.5	DR	2500	
	監視室	-215	FAF（A）	VT（E）		VB（F）	W-5b	EP	V		GB（NT）	2500	
	X線1（頭）	-215	NRC（金）	RS		RS	W-1aPb・W-3Pb W-5aPb W-5aFuPb	VC	V	GB t=12.5	DR	2800	
	更衣室		RC（金）	RS		RS	W-1a W-3・W-3Fu W-3Pb・W-5a	VC	V	GB t=12.5	DR	2300	
	X線2（骨・胸）	-215	NRC	RS		RS	W-3Pb・W-3FuPb W-5aPb W-5bPb	VC	V	GB t=12.5	DR	2800	
	更衣室		RC（金）	RS		RS	W-5a W-5aFu	VC	V	GB t=12.5	DR	2300	
	X線3（骨・胸）	-215	NRC（金）	RS		RS	W-3Pb W-5bPb	VC	V	GB t=12.5	DR	2800	
	更衣室		RC（金）	RS		RS	W-3 W-5aFu	VC	V	GB t=12.5	DR	2300	
	CT1、2	-215	NRC（金）	RS		RS	W-3Pb W-5bPb	VC	V	GB t=12.5	DR	2800	
	更衣室		RC（金）	RS		RS	W-3 W-5a・W-5aFu	VC	V	GB t=12.5	GB（NT）	2300	
	骨塩量測定室	-215	NRC（金）	RS		RS	W-3FuPb W-5bPb	VC	V	GB t=12.5	DR	2800	
	MRI-1	21b	NRC（金）	VS（S）		VS（S）	W-3 W-5	VC	V	GB t=12.5	DR	3000	シールド・仕上工事は別途
	MRI-2	-400	NRC（金）	RS		RS	W-5a W-5b W-6a	VC	V	GB t=12.5	DR	3000	シールド・仕上工事は別途
	前室		RC（金）	RS		RS	W-3 W-5a W-6b	VC	V	GB t=12.5	DR	2500	
	更衣室		HC（金）	RS		RS	W-3 W-5b	VC	V	GB t=12.5	DR	2300	
	設備室	21b	FAF（A）	VT（E）		VB（F）	W-5b	EP	V		GB（NT）	2500	
	MRI機械室1	-215	FAF（A）	VT（E）		VB（F）	W-3 W-5b	EP			GB（NT）	2800	
	MRI機械室2	400	FAF（A）	VT（E）		VB（F）	W-3 W-4・W-4Fu W-5a	EP			GB（NT）	2800	

・幅は改善の、SL=FL-15mmとし、仕上材厚さを控除して見込まてとする。
・RS、VS、VS（ ）に-W○表示がある場合、断面仕様とする。
・床スラブ高さ(FL)からSLまでの高さを表す。

建築凡例
W-1a 耐火時間（非耐力壁） W-4a 防火上主要な間仕切（遮音） W-5a 一般壁 W-6a 一般壁（防音）
W-1b 耐火時間（非耐力壁） W-4b 防火上主要な間仕切（遮音） W-5b 一般壁 W-6b 一般壁（防音）
W-2a 耐火時間（非耐力壁・遮音） W-5a 一般壁
W-2b 耐火時間（非耐力壁・遮音） W-5b 一般壁
W-3 防火上主要な間仕切
W-4a 防火上主要な間仕切

下地建材記号
1：GB(S)12.5を張り重ねる
2：GB(S)12.5-RKCを張り重ねる
3：RKCを張り重ねる
4：RKG4を張り重ねる
5：RKW-6を張り重ねる
6：RKW-6を張り重ねる
7：GB(S)を張り重ねる
8：RKを張り重ねる
9：GB12.5-GB(S)12.5
9：GB12.5-GB(S)12.5-RKC×6
9：GB12.5-RKC6
9：GB12.5-RKG4
9：GB12.5-RKW-6
9：GB12.5-RK6
0：GB12.5-GB9.5×2
0：GB12.5-GB15.5
0：GB12.5-GB9.5
0：GBF21-GB15.5
Pb：GBPb-GB9.5
Pb3：GBPb-RK6
GL：GB12.5-GB9.5

新潟市都市整備局開発建築部営繕課

課長	補佐	係長	係

設計者	建築士事務所名	登録番号	担当者
株式会社	建築士事務所	一級建築士 第 号	〒
一級建築士	登録	二級建築士 第 号	TEL

工事名	新潟市民病院移転整備事業（建築工事）仮称
図名	諸室仕上表－4
縮尺	図面番号 3－4
設計	検図

新潟市民病院

階	室名	床			幅木・腰・壁・柱型			天井			天井高	備考
		記号	下地	仕上	記号	下地	仕上	見切	下地	仕上		
1階	カンファ・面談室	21b	F-A-F (A)	V-T (E)	W-2 (F)	W-5a	VC	V		GB (NT)	2500	
	倉庫5		H-C (金)	V-S	V-S	W-5a	VC	V		GB (NT)	2500	
	当直WC		R-C (金)	R-S-W	R-S-W	W-6a	EP	V		GB (NT)	2300	
	倉庫		H-C (金)	V-S	V-S	W-5a	FP	V		GB (NT)	2300	
1階	前室	-21b	F-A-F (A)	V-T (E)	V-R (F)	W-3 W-5a W-6a	FP	V	GB t=12.5	DR	2500	
	保育ホール	21b	F-A-F (A)	V-T (E)	V-2 (F)	W-1a・W-5a W-5b・W-6a	EP	V		GB (NT)	2500	
	絵画制作室	-21b	F-A-F (A)	V-T (E)	V-1 (F)	W-1a・W-5a W-5b・W-6a	FP	V		GB (NT)	2500	
	スタッフ更衣室		R-C	V-S	V-S	W-1a W-5a	VC	V		GB (NT)	2500	
	遊具・洗浄室	-21b	F-A-F (A)	V-T (E)	W-1 (F)	W-5a W-5b W-6a	FP	V		GB (NT)	2500	
	調理室		R-C (金)	V-S (1)	V-S (1)	W-1a W-5a W-6a W-1aPb2	VC	V		GB (NT)	2500	
	自己検診室1（C1ブース）	-21b	N-C (金)	V-S	V-S	W-5aPb2・W-5bPb2 W-6bPb2 W-5b Pb2	FK (C) t=6 (Aジョイナー)	A	GB t=12.5	FK (C) t=4 (Aジョイナー)	3000	
	面談検診室2（超音波検診）	-21b	N-R-C (金)	V-S	V-S		FK (C) t=6 (Aジョイナー)	A	GB t=12.5	FK (C) t=4 (Aジョイナー)	3000	
	面談検診室3（乳腺内診）	-21b	N-R-C (金)	V-S	V-S	W-5a W-5b Pb2	FK (C) t=6 (Aジョイナー)	A	GB t=12.5	FK (C) t=4 (Aジョイナー)	3000	
	面談検診室4（乳腺内診）	-21b	N-R-C (金)	V-S	V-S	W-5b Pb2	FK (C) t=6 (Aジョイナー)	A	GB t=12.5	FK (C) t=4 (Aジョイナー)	3000	
	子育て相談室		R-C (金)	V-S	V-S	W-2a W-3 W-6a W-5a	DP	V		GB (NT)	2500	
	更衣室		R-C (金)	V-S	V-S		VC	V		GB (NT)	2300	
	授乳室（FAT）	-21b	F-A-F (A)	V-T (E)	V-3 (J)	W-5a W-3	EP			GB (NT)	2300	
1階	（検査室） PET（将来対応）		R-C (金)	V-S (5)	V-S (5)	RC-3 (GL工法)	TK (C)	V	GB t=12.5+ FK t=6	EP (G)	3000	壁・天井目地5mmシール
	会議室		R-C (金)	V-S (5)	V-S (5)	W-5a W	FP (G)	V	GB t=12.5+ FK t=6	FP (G)	3000	壁・天井目地5mmシール
	言語検査室		R-C (金)	V-S (5)	V-S (5)	W-5a W W-6a W	EP (G)	V	GB t=12.5+ FK t=6	EP (G)	2500	壁・天井目地5mmシール
	トレッドミル		R-C (金)	V-S (5)	V-S (5)	W-5a W W-6a W	FP (G)	V	GB t=12.5+ FK t=6	FP (G)	2500	壁・天井目地5mmシール
	保育室	21b	F-A-F (A)	V-T (E)	V-B (F)	RC-3 (GL工法)	EP (G)	V	GB t=12.5+ FK t=6	EP (G)	2500	壁・天井目地5mmシール
	図書室		H-C (金)	V-S (5)	V-S (5)	RC-3 (GL工法)	FP (G)	V	GB t=12.5+ FK t=6	FP (G)	2500	壁・天井目地5mmシール
	WC		R-C (金)	V-S (5) -W	V-S (5) -W	W-6a	EP (G)	V	GB t=12.5+ FK t=6	EP (G)	2500	壁・天井目地5mmシール
	体外受精室		H-C (金)	V-S (5)	V-S (5)	W-6a Pb相 W-5a Pb相	FP (G)	V	GB t=12.5+ FK t=6	FP (G)	3000	壁・天井目地5mmシール
	準備室		R-C (金)	V-S (5)	V-S (5)	W-6a Pb	EP (G)	V	GB t=12.5+ FK t=6	EP (G)	2700	壁・天井目地5mmシール
	駐車場		H-C (金)	床面用耐摩耗性塗床工法 (平舗工法)	腰左	RC-3 (GL工法)	RPP	V	GB t=12.5+ FK t=6	RPP	2700	壁・天井目地5mmシール
	倉庫(保管庫)		R-C (金)	床面用耐摩耗性塗床工法 (平舗工法)	腰左	HC-3 (GL工法)	RPP	V	GB t=12.5+ FK t=6	RPP	2700	壁・天井目地5mmシール

階	室名	床			幅木・腰・壁・柱型			天井			天井高	備考
		記号	下地	仕上	記号	下地	仕上	見切	下地	仕上		
1階	待合1~3（双頭椅）		H-C (金)	R-S	R-S	W-1aFu W-5a・W-5aFu W-4aFu・W-4aFu	HP HPS (FL-900)	V	GB t=12.5	DR	2700	
	（中央ホール） 相談室1	-150	H-C (金)	靴脱ぎマット 下L				A		A	3000	
	相談室2	150	R-C (金)	靴脱ぎマット 下L	腰巾木	W-5Fu W-4aFu	VC (EP (G)) TI (FI-900)	A		A	2700	
	相談室3	-150	R-C (金)	T-L	腰巾木	W-5bFu	FP (G) TL (FL-900)	A		A	2700	
	相談室5~9	100	R-C (金)	靴脱ぎ用カーペット	腰巾木	W-1aFu・W-2aFu W-3Fu・W-4aFu W-5aFu・W-5bFu	EP (G) TI (FI-900)	V		GB (NT)	2700	遮音上貫材： 木 115×30 @90L
	相談室10	-150	H-C (金)	靴脱ぎマット 下L	腰巾木	W-5aFu	FP (G)	A		A	3500	
	検査室	120	浮スモルタル	R-T	W1 H200 R-S	W-3	V-C (LP)	V	GB t=12.5	DR		床段鋼 W1@OS-CL
	中央ホール	-120	浮スモルタル	R-T	W1 H200 R-S	W-5a W-5aW W-6aW	V-C (LP) ゼラテック系特殊塗材	V	GB t=12.5	DR t=15	3000 8300 12390	間仕切 W1@OS-CL
	レストスペース	120	浮スモルタル	R-T	W1 H200 R-S	W-1a・W-2a W-3・W-5a W-6aW	V-C (EP)	V	GB t=12.5	DR t=15	3000 8300	床段鋼 W1@OS-CL
	（共用スペース） WC（男）（女）1、2	-50	R-C	磁器質（加盛長）	腰巾木 （加盛）	W-2a下 W-5aW W-6aW	E-P	V	GB t=12.5	DR t=15	2700	
	WC1（多目的） WC3	-50	R-C	磁器質（加盛長）	腰巾木 （加盛）	W-2a下・W-4a下 W-5aW W-6aW	E-P	V	GB t=12.5	DR	2500	
	WC4,5(保育)WC		R-C (金)	R-S-W	R-S-W	W-4a W-6a	E-P	V	GB t=12.5	DR	2500	
	WC6		R-C (金)	R-S-W	R-S-W	W-4a W-6a	E-P	V		GB (NT)	2500	
	WC（多目的）		R-C (金)	R-S-W	R-S-W	W-4a W-6a	E-P	V	GB t=12.5	DR	2500	
	EVホール		R-C (金)	R-T	A	W-1a・W-2a W-3・W-5a	A	V	GB t=12.5	DR	3000	
	TELボックス		N-R-C (金)	R-T	R-S		V-C (EP)	V	GB t=12.5	DR	2300	
	ATM		N-R-C (金)	V-S	R-S	W-5b	E-P	V		GB (NT)	2700	
	階段1~6		R-C (金)	V-S	V-S	W-1b W-2a W-6a	E-P	V		GB (NT)		
	倉庫（階段下）		R-C (金)	V-S	V-S	W-1b W-2a W-5a	F-P	V	GFP1-21	GB (NT)	2500	
	廊下1		R-C (金)	R-T	R-S	W-2a下・W-3下 W-4a下・W-5aE W-6aW	V-C (EP) HPS (FI-900)	V	GB t=12.5	DR	2700	
	廊下2		R-C (金)	R-T	W1 H200 R-S	W-1a下・W-3下 W-5aW・W-6aW	V-C (FP)	V	GB t=12.5	DR	2700	
	廊下3・8		N-C (金)	V-S (1)		W-1・W-2a W-3・W-5a W-6a	E-P HPS (H-900)	V		GB (NT)	3700	
	廊下6		H-C (金)	R-S	R-S	W-1・W-2a W-3・W-5a W-6a	H-P HPS (FL-900)	V		GB (NT)	2700	
	廊下4		R-C (金)	R-S	R-S	W-1a下・W-3下 W-4a下・W-5aW W-6aW	V-C (EP) HPS (H-900)	V	GB t=12.5	DR	2700	
	廊下5		H-C (金)	R-S	R-S	W-1a下・W-3下 W-4a下・W-5aW W-6aW	H-P HPS (FL-900)	V	GB t=12.5	DR	2700	
	廊下7		R-C (金)	R-S	R-S	W-1a・W-2a W-3・W-5a W-5b・W-6a W-1a・W-2a W-4a・W-5a W-6a	E-P HPS (H-900)	V	GB t=12.5	DR デルモプレートのまぐさ	2700	
	AC/DS12・13		R-C (金)	D-P			C-W (B) ガラスクロス現し			C-W (B) ガラスクロス現し		

・特記なき限り、SL=FL-15mmとし、仕上材厚さを控除して見込まてとする。
・RS、VS、VS（ ）に-WO表示がある場合、笠置仕様とする。
・床スラブ高さ(SL)から5SLまでの高さを表す。

壁種凡例

W-1a	耐火1時間（非耐力壁）	W-4a	防火上主要な開口部（遮音）
W-1b	耐火1時間（非耐力壁）	W-4c	防火上主要な開口部（遮音）
W-2a	耐火1時間（非耐力壁・遮音）	W-5a	一般壁
W-2b	耐火1時間（非耐力壁・遮音）	W-5b	一般壁
W-3	防火上主要な開口部	W-6a	一般壁（洗面）
W-4a	防火上主要な開口部（遮音）	W-6b	一般壁（厨房）

下地壁種記号

1：GB(S)12.5を張しるひする	⑥：FK5を張しるひする	⑨：GB12.5-GB(S)12.5	⑫：GB12.5-GB9.5	Pb：GBPb-GB95
2：GB(S)12.5-FK(C)5を張しるひする	⑦：GB5を張しるひする	⑩：GB12.5-GB(S)12.5-FK(C)5	⑬：GB12.5-GB15	Pb3：GB Pb-FK5
3：FK(C)5を張し知りする		⑪：GB12.5-FK(C)5	⑭：GB12.5-GB95	GL：GB12.5-GB95
④：FKG14を張しるひする		⑫：GB12.5-FKG14	⑮：GBF(21-GB)H9.5	
5：FKW-5を張しるひする		⑬：GB12.5-FKW-5		
		⑭：GB12.5-FK5		

新潟市都市整備局開発建築部営繕課

課長	係長	係員	係

名称	新潟市民病院移転新築工事（建築工事）	仮称
図名	面積仕上表-5	縮尺
設計	設計	図番 3-5
作図	作図	

株式会社 佐藤総合計画 新潟事務所
〒950-8570 新潟県新潟市中央区上所2丁目2番2号
TEL 025-281-5511 FAX 025-281-5515

佐藤総合計画

階	室名	床				幅木・腰・壁・柱型			天井				天井高	備考
		記号	下地	仕上	仕上厚 (FACE) (ST) (L) (CL)	記号 (BASE) (TYP)	下地	仕上 (仕様仕上 (内容))	見切	下地	仕上			
2階	(眼科・皮膚科外来) 処置休憩室10		RC (金)	VS		VS	W-1a W-3 W-6b	VC	V		GB (NT)		2700	
	職員WC		RC (金)	RS-W		RS-W	W-4c W-6b	EP	V		GB (NT)		2500	
	処置室1、2		RC (金)	RS		RS	W-3Fu W-6a	VC	V	GB t=12.5	DR		2700	
	処置室3		RC (金)	RS		RS	W-3 W-6a	VC	V	GB t=12.5	DR		2700	
	診察室 (皮膚科) 1~3		RC (金)	RS		RS	W-1aFu W-3Fu W-6a	VC	V	GB t=12.5	DR		2700	
	診察室 (眼科)		RC (金)	RS		RS	W-3 W-4c W-6a	VC	V	GB t=12.5	DR		2700	
2階	(循環器科・消化器科・泌尿器科・眼科・歯科・外科・整形外科・R・歯科口腔外科・心療内科) 職員休憩室		RC (金)	RS		RS	W-3 W-3Fu W-6a	VC	V	GB t=12.5	DR		2700	
	処置室1、2		RC (金)	RS		RS	W-3Fu W-6a	VC	V	GB t=12.5	DR		2700	
	診察室 (皮膚科) 1、2		RC (金)	RS		RS	W-3Fu W-6a	VC	V	GB t=12.5	DR		2700	
	WC		RC (金)	RS-W		RS-W	W-4c W-5b	EP	V		GB (NT)		2500	
	検査室		RC (金)	RS		RS	W-3 W-6a W-6b	VC	V	GB t=12.5	DR		2700	
	点滴室 (一般)		RC (金)	RS		RS	W-3・W-3Fu W-5a W-6a・W-6b	VC	V	GB t=12.5	DR		2700	
	事務コーナー		RC (金)	VS		VS	W-3Fu W-6a	DP	V	GB t=12.5	DR		2700	
	診察室 (内科) 1~8		RC (金)	RS		RS	W-1a・W-2a W-3Fu・W-6a	VC	V	GB t=12.5	DR		2700	
	倉庫		RC (冷)	VS		VS	W-1a・W-1aFu W-3・W-3Fu	EP	V		GB (NT)		2500	
	診察室 (眼科処置)		RC (金)	RS		RS	W-3Fu W-6a	VC	V	GB t=12.5	DR		2700	
	処置室		RC (金)	RS		RS	W-3Fu W-6a	VC	V	GB t=12.5	DR		2700	
	倉庫		RC (金)	RS		RS	W-3Fu W-6a	VC	V	GB t=12.5	DR		2700	
	放射線室 (心臓血管外科)		RC (金)	RS		RS	W-3Fu W-6a	VC	V	GB t=12.5	DR		2700	
	診察室 (耳鼻科)		RC (金)	RS		RS	W-3Fu W-6a	VC	V	GB t=12.5	DR		2700	
	処置室		RC (金)	RS		RS	W-3 W-3Fu W-6a	VC	V	GB t=12.5	DR		2700	
	軟力検査室	21b		CPT (T2)		VB (F)	W-3 W-6a	(床吸湿施t=2.5) ガラスクロス貼	V		(床吸湿施t=2.5) ガラスクロス貼	放射線関係	2500	
	前室		RC (金)	RS		RS	W-3 W-6a	VC	V	GB t=12.5	DR		2700	
	診察・処置室 (歯科口腔外科)	21b	F.A.F (A)	VT (E)		VB (F)	W-2a W-3・W-3Fu W-5a・W-6a	VC	V	GB t=12.5	DR		2700	
	事務コーナー		RC (金)	VS		VS	W-3Fu W-5a・W-6a	HP	V		GB (NT)		2700	
	X線撮影室		RC (金)	RS		RS	W-3・W-3Fu W-6a Pb	VC	V	GB t=12.5	DR		2700	
	技工室		RC (金)	VS		VS	W-2a・W-2aFu W-6a	EP	V	GB t=12.5	DR		2700	

階	室名	床				幅木・腰・壁・柱型			天井				天井高	備考
		記号	下地	仕上	仕上厚 (FACE) (ST) (L) (CL)	記号 (BASE) (TYP)	下地	仕上 (仕様仕上 (内容))	見切	下地	仕上			
2階	(眼科・耳鼻科) 倉庫		RC (金)	VS		VS	W-3・W-3Fu W-6a	EP	V		GB (NT)		2700	
	待合11		RC (金)	RS		RS	W-3a・W-3Fu W-4a・W-5a	HP	V	GB t=12.5	DR		2700	
	更衣室		RC (金)	RS		RS	W-3 W-5b W-6a	EP	V		GB (NT)		2500	
	WC		RC (金)	RS-W		RS-W	W-4a・W-4aFu W-6a	HP	V		GB (NT)		2500	
	診察室 (婦人科) 1、2		RC (金)	RS		RS	W-3 W-6a	VC	V	GB t=12.5	DR		2700	
	内部室		RC (金)	RS		RS	W-3Fu W-6a	VC	V	GB t=12.5	DR		2700	
	内診室 (特別診療)		RC (金)	RS		RS	W-3Fu W-6a	VC	V	GB t=12.5	DR		2700	
	検査室		RC (金)	RS		RS	W-3 W-5b W-6a	VC	V	GB t=12.5	DR		2700	
	待合10		RC (金)	RS		RS	W-3(2)・W-3Fu W-4a(2)・W-6a(2)	EP	V	GB t=12.5	DR		2700	
	更衣室		RC (金)	RS		RS	W-3 W-5b W-6a	HP	V		GB (NT)		2500	
	WC		RC (金)	RS-W		RS-W	W-4a・W-4aFu W-6a	EP	V		GB (NT)		2500	
	診察室 (整形)		RC (金)	RS		RS	W-3Fu W-6a	VC	V	GB t=12.5	DR		2700	
	内診室		RC (金)	RS		RS	W-3Fu W-6a	VC	V	GB t=12.5	DR		2700	
	モニター室1、2		RC (金)	RS		RS	W-3 W-6a	VC	V	GB t=12.5	DR		2700	
	授乳室		RC (金)	RS		RS	W-3・W-3Fu W-6a	VC	V	GB t=12.5	DR		2700	
	指導室1、2		RC (金)	RS		RS	W-3Fu W-6a	VC	V	GB t=12.5	DR		2700	
2階	(待機所) 倉庫室		RC (金)	RS		RS	W-1a W-3 W-6a	VC	V	GB t=12.5	DR		2700	
	放射室 (待機所) 1、2		RC (金)	RS		RS	W-3 W-6a・W-6aFu	VC	V	GB t=12.5	DR		2700	
	処置室		RC (金)	RS		RS	W-3 W-6a・W-6aFu	VC	V	GB t=12.5	DR		2700	
	待合12		RC (金)	RS		W1 DS-UC H300	W-1a W-3 W-6a	EP HFS (FL-600)	V	GB t=12.5	DR		2700	
	待合13		RC (金)	RS		W1 DS-UC H300	W-1a・W-2a W-6a・W-6aFu	EP HFS (FL-600)	V	GB t=12.5	DR		2700	
	待合4~9		RC (金)	RS		W1 DS-UC H300	W-1aFu W-2aFu W-3(2)・W-3Fu W-4a(2)・W-4aFu W-4c(2) W-5a(2)・W-6a(2) W-1a・W-1aFu	EP HFS (H=900)	V	GB t=12.5	DR		2700	
	外来受付C~F		RC (金)	RS		RS	W-2a W-3・W-3Fu W-5a・W-5aFu	EP	V	GB t=12.5	DR		2700	
	説明室C~F		RC (金)	RS		RS	W-1a・W-2a W-3・W-3Fu W-4c	VC	V	GB t=12.5	DR		2700	

・特記なき限り、SL=FL-15mmとし、仕上材厚さを控えてとする。
・RS、VS、VS（）L-WD表示がある場合、同寸法とする。
・ホスプ高さ(FL)からSLまでの高さを表す。

壁種凡例
W-1a 耐火時間（非耐力壁）
W-1b 耐火時間（非耐力壁）
W-2a 耐火時間（非耐力壁・遮音）
W-2b 耐火時間（非耐力壁・遮音）
W-3 防火上主要な間仕切
W-4a 防火上主要な間仕切（遮音）
W-4b 防火上主要な間仕切（遮音）
W-4c 防火上主要な間仕切（遮音）
W-5a 一般壁
W-5b 一般壁
W-6a 一般壁（防音）
W-6b 一般壁（防音）

下地壁種記号
①：GB15t2.5を張り仕上げる
②：GB15t2.5+FK-Cの型張り仕上げる
③：FK-C16を張り仕上げる
④：FK-G4を張り仕上げる
⑤：FK-W-6を張り仕上げる
⑥：FK-6を張り仕上げる
⑦：GB25を張り仕上げる
⑧：GB12.5+GB15.5
⑨：GB12.5+GB12.5+FK-C16
⑩：GB12.5+FK-C16
⑪：GB12.5+FK-G4
⑫：GB12.5+FK-W-6
⑬：GB12.5+FK-6
⑭：GB12.5+GB9.5+GB9.5
⑮：GB12.5+GB19.5
⑯：GB12.5+GB9.5
⑰：GB-F21+GB-H9.5
Pb：GB-Pb+GB9.5
Pb3：GB-Pb+FK6
GL：GB12.5+GB9.5

新潟市都市基礎部開発建築部営繕課

課長	係長	係員	係


番号	変更内容
1	
2	
3	

名称	新潟市民病院移転新築工事（建築工事）仮称
図名	仕上表-6
縮尺	1/100
日付	
図番	3-6


階	室名	床				幅木・腰・壁・柱型			天井				天井高	備考
		計画	下地	仕上	仕上厚さ(mm) GL=0	記号	下地	仕上	記号	下地	仕上			
2階	準備コーナー1～5		RC (金)	RS		RS	W-5a・W-5aFu W-1a・W-1aFu W-2a W-3・W-3Fu W-6a	HP	V		GB (NI)	2700		
2階	(共通部) 洗浄室 (大)		RC (金)	CPT (T1)		VS (F)	W-2a W-4a W-6a	VC	V	GB t=12.5	DR	2700		
2階	会議室1～3 (In)		RC (金)	CPT (T1)		VS (F)	W-1a W-4a W-6a	VC	V	GB t=12.5	DR	2700		
2階	倉庫		RC (金)	RS		RS	W-4a W-6a	EP	V	GB t=12.5	DR	2700		
2階	(健康管理) 診察室		RC (金)	RS		RS	W-1a W-4a W-6a	VC	V	GB t=12.5	DR	2700		
2階	健康管理室		RC (金)	RS		RS	W-3 W-5a W-6a	VC	V	GB t=12.5	DR	2700		
2階	ドック準備室		RC (金)	RS		RS	W-1a・W-3 W-5a・W-6a	VC	V	GB t=12.5	DR	2700		
2階	更衣室		RC (金)	RS		RS	W-1a・W-2a W-3・W-5a W-6a	VC	V		GB (NI)	2500		
2階	(共用) コインシャワー室		RC (金)	RS-W		RS-W	W-2a(I)・W-3(I) W-5a(I)・W-6a(I)	EP (G)	V	GB t=12.5+9.5	PP	2500	壁目地5mmシール	
2階	(病理検査) 培地室	-400	FAF (A)	VT (E)		VS (F)	W-5a W-5a	EP	V		GB (NI)	2700		
	基本調理室	-400	FAF (A)	VT (E)		VS (F)	W-5a W-5a	EP	V		GB (NI)	2700		
	冷材料室	-400	FAF (A)	VS (E)		VS (F)	W-5a W-5a	EP	V		GB (NI)	2700		
	検体処理室	-400	FAF (A)	VT (E)		VS (F)	W-5a W-5a	EP	V		GB (NI)	2700		
	地域病理室	-400	FAF (A)	VT (F)		VR (F)	W-5a W-5a	FP	V		GB (NI)	2700		
	感染隔離検査室		RC (金)	VS		VS	W-5a W-5a	EP	V		GB (NI)	3000		
	暗室	-400	FAF (A)	VT (F)		VR (F)	W-5a W-5a	FP	V		GB (NI)	2500		
	細胞診検査室	400	FAF (A)	VT (E)		VS (F)	W-5a W-5a	EP	V		GB (NI)	2700		
	検体処理室	-400	FAF (A)	VT (F)		VR (F)	W-2a W-5a	FP	V		GB (NI)	2700		
	透過子検査室		RC (金)	VS		VS	W-5a W-5a	EP	V		GB (NI)	2700		
	気送保管庫	-400	乾式二重床(3000N) 施貼合板 t=12	VS		VS	W-5a W-5a	HP	V		GB (NI)	2700		
2階	(中央検査) WC9 (男) (女)	-400	乾式二重床(3000N) 施貼合板 t=12	RS		VR (F)	W-2a(F) W-6a(F)	HP	V	GB t=12.5	DR	2700		
	WC9 (多目的)	400	乾式二重床(3000N) 施貼合板 t=12	RS		VB (F)	W-6a(F)	EP	V	GB t=12.5	DR	2500		
2階	検体検査室	-400	FAF (A)	VT (E)		VS (F)	W-2a W-5a・W-6a W-6a W-1a W-5a W-6a	EP	V		GB (NI)	2700		
	検体受付	400	FAF (A)	VT (E)		VS (F)	W-5a W-6a	EP	V		GB (NI)	2700		

階	室名	床				幅木・腰・壁・柱型			天井				天井高	備考
		計画	下地	仕上	仕上厚さ(mm) GL=0	記号	下地	仕上	記号	下地	仕上			
	検査室	100					W-2a W-6a							
	標本・固材室		RC (金)	VS		VS	W-5a	FP	V		GB (NI)	2700		
	検査室		RC (金)	RS		RS	W-1a W-5a W-6a	VC	V	GB t=12.5	DR	2700		
	自己検査室	-400	乾式二重床(3000N) 施貼合板 t=12	RS		RS	W-1a W-3 W-5a	VC	V	GB t=12.5	DR	2700		
	保管庫	一般 -400	RC (金) 乾式二重床(3000N) 施貼合板 t=12	RS		RS	W-3 W-5a	EP	V		GB (NT)	2700		
	廃液保管庫		RC (金)	RS		RS	W-5a W-5a	FP	V		GB (NT)	2700		
	抗酸菌検査室	400	乾式二重床(3000N) 施貼合板 t=12	RS		RS	W-3 W-5a	EP (G)	V	GB t=12.5+ FK t=6	EP (G)	2700	壁・天井目地5mmシール	
	洗浄室	-400	乾式二重床(3000N) 施貼合板 t=12	RS		RS	W-5a(I)	HP (G)	V	GB t=12.5+ FK t=6	HP (G)	2700	壁・天井目地5mmシール	
	細菌検査室	400	乾式二重床(3000N) 施貼合板 t=12	RS		RS	W-5a(I)	EP (G)	V	GB t=12.5+ FK t=6	EP (G)	2700	壁・天井目地5mmシール	
	前室	-400	乾式二重床(3000N) 施貼合板 t=12	RS		RS	W-3(I) W-5a(I)	HP (G)	V	GB t=12.5+ FK t=6	HP (G)	2700	壁・天井目地5mmシール	
	倉庫	400	乾式二重床(3000N) 施貼合板 t=12	RS		RS	W-3(I) W-5a(I)	EP (G)	V	GB t=12.5+ FK t=6	EP (G)	2700	壁・天井目地5mmシール	
	ヒロシ細胞検査室	-400	FAF (A)	R1		VB (F)	W-3(I) W-5a(I) W-5b(I)	EP (G)	V	GB t=12.5+ FK t=6	EP (G)	2700	壁・天井目地5mmシール	
	職員休憩室11	一般 -400	RC (金) 一般 FAF (A)	VT (E)		VB (F)	W-1a・W-4b W-5a	VC	V		GB (NI)	2700		
	倉庫		RC (金)	VS		VS	W-5b・W-6a	EP	V		GB (NT)	2700		
	廊下		RC (金)	RS		RS	W-1a W-5a・W-6a	EP	V		GB (NT)	2700		
2階	(立標病理検査) GL記録室		RC (金)	RS		RS	W-1a・W-3 W-5a W-6a	GW (B)・VC	V	GB t=12.5	DR	2700		
	エコー室1～4	-400	FAF (A)	RT		VB (F)	W-3 W-6a	VC	V	GB t=12.5	DR	2700		
	エコー室5・6	5mW 一般 -400	RC (金) 一般 乾式二重床(3000N) 施貼合板 t=12	RT		VR (F)	W-3 W-6a	VC	V	GB t=12.5	DR	2700		
	心機能検査室		RC (金)	RS		RS	W-5a W-6a	VC	V	GB t=12.5	DR	2700		
	トレッドミル検査室		RC (金)	RS		RS	W-5a W-6a	VC	V	GB t=12.5	DR	2700		
	準備室	400	FAF (A)	RT		VB (F)	W-5a W-6a	VC	V		GB (NT)	2700		
	脱衣室	-400	FAF (A)	RT		RS	W-5a W-6a	VC	V	GB t=12.5	DR	2700		
	カンファレンス室・打合せ	400	FAF (A)	RT		VB (F)	W-5a W-5a W-6a	VC	V	GB t=12.5	DR	2700		
	超音波1～2	-100	NRC (金)	RS		RS	W-3 W-5a W-6a	GB強型板t=25 ガラスクロス貼	V	GB t=12.5	DR	2500		
	操作室	100	FAF (A)	VT (E)		VB (F)	W-3 W-5a W-6a	EP	V		GB (NT)	2500		
	感覚室	-100	NRC (金)	RS		RS	W-3 W-5a W-6a	GB強型板t=25 ガラスクロス貼	V	GB t=12.5	DR	2500		
	準備室兼倉庫	400	FAF (A)	RT		VB (F)	W-3 W-5a W-6a	VC	V	GB t=12.5	DR	2500		
	検査室	-400	FAF (A)	R1		VB (F)	W-3 W-5a W-6a・W-6b W-6a	VC	V	GB t=12.5	DR	2500		
	WC		乾式二重床(3000N) 施貼合板 t=12	RS-W		RS-W	W-6a	EP	V		GB (NT)	2500		

・特記なき限り、SL=FL-15mmとする。
・仕上材の厚さを記号で表わすこととする。
・RS、VS、VS（）L-W○表示がある場合、防湿仕様とする。
・ボスラ高さ(BFL)がSL上での高さを表す。

壁種凡例

W-1a	耐火時間（非耐力壁）	W-4a	防火上主要な間仕切（遮音）
W-1b	耐火時間（非耐力壁）	W-4c	防火上主要な間仕切（遮音）
W-2a	耐火時間（非耐力壁・遮音）	W-5a	一般壁
W-2b	耐火時間（非耐力壁・遮音）	W-5b	一般壁
W-3	防火上主要な間仕切	W-5c	一般壁（防音）
W-4a	防火上主要な間仕切（遮音）	W-6a	一般壁（防音）

下地建材記号

①：GB9.5を張り重ねる	⑪：GB12.5+GB9.5+GB9.5	Pb：GB-Pb+GB9.5
②：GB9.5+FK(C)6を張り重ねる	⑫：GB12.5+GB9.5+FK(C)6	Pb2：GB-Pb+GB9.5
③：FK(C)6を張り重ねる	⑬：GB12.5+FK(C)6	Pb3：GB-Pb+FK6
④：FK(G)4を張り重ねる	⑭：GB12.5+FK-G4	GL：GB12.5+GB9.5
⑤：FK-W6を張り重ねる	⑮：GB12.5+FK-W6	
	⑯：GB12.5+FK6	
	⑰：GB12.5+GB9.5	
	⑱：GB12.5+GB15	
	⑲：GB12.5+GB9.5+GB9.5	
	⑳：GB12.5+GB15+9.5	
	㉑：GB12.5+GB15	
	㉒：GB-F21+GB-H9.5	

新潟市都市整備局開発建築部営繕課

課長	補佐	係長	係

番号	変更内容	年月日

事業名	新潟市民病院移転新築工事（建築工事）他建
図面	室使仕上表ー7
縮尺	1/50
図番	3－7

階	室名	床				幅木・腰・壁・柱型			天井			天井高	備考
		巾木	下地	仕上	仕上厚さ(FL+)mm	幅木 H(mm)×T(mm)	下地	仕上 (保護仕上げ含む)	見切	下地	仕上		
2階	待合	−65 400	RC（金）　一部 乾式二重床(3000N 張給合板 t=12	RS		RS	W-1a・W-3 W-5a・W-6a	VC HPS（FL+900）	V	GB t=12.5	DR	2700	
	スタッフ廊下	−65 -100	RC（金）　一部 乾式二重床(3000N 張給合板 t=12	RS		RS	W-6a	HP	V		GB（NI）	2700	
	TEL		RC（金）	RS		RS		EP	V	GB t=12.5	DR	2600	
	倉庫												
2階	（血液浄化室）						W-1a・W-2a						
	血液浄化治療室	400	乾式二重床(3000N 張給合板 t=12	VS（1）		VS（1） H=300	W-3・W-5a W-5b・W-6a	VC	V		DR	2700	
	準備室	-100	乾式二重床(3000N 張給合板 t=12	VS		VS	W-3・W-5a W-5a・W-5b W-6a	FP	V		GB（NI）	2700	
	汚物室		RC（金）	VS-W		VS-W	W-1a・W-1aFu W-2a・W-6a	EP	V		GB（NI）	2600	
	WC		HC（金）	RS-W		RS-W	W-2a W-6a(i)	HP	V		GB（NI）	2600	
	更衣室	400	乾式二重床(3000N 張給合板 t=12	VS（1）		VS（1）	W-1a W-5a	VC	V		GB（NI）	2600	
	放射線（CAR1）	-100	乾式二重床(3000N 張給合板 t=12	VS（1）		VS（1）	W-3 W-5b	VC	V	GB t=12.5	DR	2700	
	機械室	400	乾式二重床(3000N 張給合板 t=12	VS（1）		VS（1）	W-5a(i) W-5a(i)	EP（G）	V	GB t=12.5+ FK t=6	EP（G）	2700	壁・天井目地5mmシール
	面談休憩室2	-100	乾式二重床(3000N 張給合板 t=12	VS		VS	W-3 W-6a	VC	V		GB（NI）	2500	
	透析機械室	-100	乾式二重床(3000N 張給合板 t=12	VS		VS	W-3 W-5a・W-5a W-6a	EP	V		GB（NI）	2700	
	浴槽倉庫室	-100	乾式二重床(3000N 張給合板 t=12	VS		VS	W-3 W-5a W-6a	VC	V		GB（NI）	2700	
2階	（感染対策）	−65	RC（金）　一部				W-1a・W-5a(i)						
	仕分け・洗浄	-400	乾式二重床(3000N 張給合板 t=12	VS		VS	W-4a(i)・W-5a(i) W-6a(i)	DP（G）	V	GB t=12.5+ FK t=6	DP（G）	2700	壁・天井目地5mmシール
	脱立・脱装	−65 -400	RC（金）　一部 乾式二重床(3000N 張給合板 t=12	VS		VS	W-1a(i) W-5a(i)	EP（G）	V	GB t=12.5+ FK t=6	EP（G）	2500	壁・天井目地5mmシール
	廃棄箱	オート クレーブ内 -150	RC（金）	VS		VS	W-1a(i) W-2a(i) W-5a(i) W-3	EP（G）	V	GB t=12.5+ FK t=6	EP（G）	2700	壁・天井目地5mmシール
	前室		RC（金）	VS		VS	W-5a	FP	V		GB（NI）	2500	
	水処理装置室		RC（金）	VS		VS	W-1a(i) W-2a(i) W-5a(i)	EP（G）	V	GB t=12.5+ FK t=6	EP（G）	2700	壁・天井目地5mmシール
	回収前室（ワゴンプール）		RC（金）	VS		VS	W-2a W-3 W-5a	FP	V		GB（NI）	2700	
	更衣室		RC（金）	VS		VS	W-3 W-5a W-6a	EP	V		GB（NI）	2500	
	前室		RC（金）	VS		VS	W-3 W-5a	FP	V		GB（NI）	2500	
	女性更衣室		RC（金）	VS		VS	W-3 W-5a	EP	V		GB（NI）	2700	
	ディスポ保管室		HC（金）	VS		VS	W-3(i) W-5a(i)	HP（G）	V	GB t=12.5+ FK t=6	HP（G）	2700	壁・天井目地5mmシール
	払出室		RC（金）	VS		VS	W-3(i) W-5a(i)	EP（G）	V	GB t=12.5+ FK t=6	EP（G）	2700	壁・天井目地5mmシール
2階	（内視鏡センター）												
	林立室		RC（金）	RS		RS	W-4a W-6a	VC	V	GB t=12.5	DR	2600	
	WC		HC（金）	RS-W		RS-W	W-4a W-6a	HP	V	GB t=12.5	DR	2500	
	倉庫（デイルーム）		RC（金）	RS		RS	W-4a W-5b W-6a	VC・VC（F）	V	GB t=12.5	DR	2700 2600	

階	室名	床				幅木・腰・壁・柱型			天井			天井高	備考
		巾木	下地	仕上	仕上厚さ(FL+)mm	幅木 H(mm)×T(mm)	下地	仕上 (保護仕上げ含む)	見切	下地	仕上		
	リネン庫（汚物）		RC（金）	RS		RS	W-4a W-5a W-5b	EP	V		GB（NI）	2600	
	1床室		HC（金）	RS		RS	W-4a・W-4aFu W-5a W-6b	VC HPS（一部FL+900）	V	GB t=12.5+9.5	VC	2600	
	ランドリー室		RC（金）	RS-W		RS-W	W-3 W-5a	EP	V	GB t=12.5+9.5	PP	2700	
	倉庫		HC（金）	RS-W		RS-W	W-4a(i) W-5a(i) W-6a(i)	HP（G）	V	GB t=12.5+9.5	PP	2500	
	汚物室		RC（金）	RS		RS	W-3 W-5a W-6a	EP	V		GB（NI）	2500	
	階段室		RC（金）	RS		RS	W-4a W-5a W-6a	VC	V	GB t=12.5	DR	2700	
	職員休憩室6		RC（金）	VS		VS	W-3 W-5a W-5a	VC	V		GB（NI）	2700	
	WC		HC（金）	VS-W		VS-W	W-3T W-5a(i)	HP（G）	V	GB t=12.5+9.5	PP	2500	
	センター長室		RC（金）	VS（1）		VS（1）	W-3 W-5b	VC	V		GB（NI）	2700	
	職員休憩室7		HC（金）	VS		VS	W-1a・W-3 W-5a・W-5a W-6a	VC	V		GB（NI）	2700	
	脱衣室		RC（金）	RS		RS	W-1a(i) W-5a(i)	EP（G）	V	GB t=12.5+9.5	PP	2500	
	当直室		HC（金）	VS		VS	W-2a W-4a W-6a	VC	V		GB（NI）	2500	
	清掃ゴミ室		RC（金）	VS		VS	W-3 W-5a W-6a・W-6b	EP	V		GB（NI）	2500	
	カンファレンス		RC（金）	VS		VS	W-1a・W-3 W-5b・W-6b	VC	V		GB（NI）	2700	
	放射線管理		RC（金）	VS		VS	W-1a W-3 W-5b	EP	V		GB（NI）	2700	
	放射線管理		RC（金）	CPT（T2）		VB（F）	W-1a・W-2a W-3・W-5a	VC	V	GB t=12.5	DR	2700	
	スタッフステーション1		RC（金）	RS		RS	W-3 W-4a W-5a	EP	V	GB t=12.5	DR	2500	
	クリーンコーディリティ		RC（金）	RS		RS	W-2a W-3 W-5b	EP	V	GB t=12.5	DR	2500	
	収納庫		RC（金）	RS		RS	W-2a W-3 W-5a	EP	V		GB（NI）	2500	
	脱衣室		RC（金）	RS		RS	W-2a・W-4a W-5a・W-6a	VC	V	GB t=12.5	DR	2500	
	内部室		RC（金）	RS		RS	W-2a W-4a W-6a	VC	V	GB t=12.5	DR	2500	
	脱衣室		RC（金）	RS		RS	W-2a W-4a	VC	V	GB t=12.5	DR	2700	
	新生児室		RC（金）	RS		RS	W-1a・W-2a W-4a・W-6a	VC	V	GB t=12.5	DR	2700	
	浴室		RC（金）	RS		RS	W-1a W-2a・W-2b W-6a	EP（G）	V	GB t=12.5+9.5	PP	2700	
	リネン庫（清潔）		HC（金）	RS		RS	W-1a・W-2a W-3・W-6a	HP	V		GB（NI）	2500	
	収納		RC（金）	RS		RS	W-1a・W-2a W-3・W-6a	EP	V		GB（NI）	2500	
	1床室（LDK）		HC（金）	RS		RS	W-4b W-4c W-6b	VC HPS（一部FL+900）	V	GB t=12.5+9.5	VC	2600	
	MFCU1・2・5・6		RC（金）	RS		RS	W-2a・W-4b W-4b・W-4c W-5a・W-6b	VC HPS（一部FL+900）	V	GB t=12.5+9.5	VC	2600	床下がり、UB・US有
	MFCU3・4	-400	乾式二重床(3000N 張給合板 t=12	RS		RS	W-4b・W-4c W-5a・W-6b	VC HPS（一部FL+900）	V	GB t=12.5+9.5	VC	2600	
	WC		RC（金）	RS-W		RS-W	W-2a・W-4c W-5a・W-6b	EP	V		GB（NI）	2500	

・特記なき限り、SL=FL−15mmとし、仕上材厚さを控えて見込をとる。
・RS、VS、VS（ ）L-W○○表示がある場合、防湿仕様とする。
・床スラブ高さ(FL)からSLまでの高さを表す。

建築凡例

W-1a	耐火時間（非耐力壁）	W-4a	防火上主要な間仕切（遮音）
W-1b	耐火時間（非耐力壁）	W-4c	防火上重要な間仕切（遮音）
W-2a	耐火時間（非耐力壁・遮音）	W-5a	一般壁
W-2b	耐火時間（非耐力壁・遮音）	W-5b	一般壁
W-3	防火上主要な間仕切	W-5c	一般壁（防音）
W-4a	防火上主要な間仕切（遮音）	W-6a	一般壁（防音）

下地建材記号

①：GB(S)12.5を張しあわせる	⑥：FK6を張しあわせる
②：GB(S)12.5-FK(C)6を張しあわせる	⑦：GB9.5を張しあわせる
③：FK(C)6を張し貼りする	
④：FK(G)4を張しあわせる	
⑤：FK-W6を張しあわせる	

⑧：GB12.5+GB(S)12.5	⑮：GB12.5+GB9.5+GB9.5
⑨：GB12.5+GB(S)12.5-FK(C)6	⑯：GB12.5+GB19.5
⑩：GB12.5+FK(C)6	⑰：GB12.5+GB9.5
⑪：GB12.5+FK(G)4	⑱：GB(R)21+GB(R)19.5
⑫：GB12.5+FK-W6	
⑬：GB12.5+FK6	
⑭：GB12.5+GB9.5	

Pb：GB(Pb)+GB9.5
Pb3：GB(Pb)+FK6
GL：GB12.5+GB9.5

新潟市都市整備局開発建築部営繕課

課長	補佐	係長	係

工事名	新潟市民病院移転新築工事（建築工事）仮称		
図名	諸室仕上表-8	尺度	
縮尺		日付	S-8
設計	伊藤喜三郎建築研究所		

階	室名	床				幅木・腰・壁・柱型			天井				天井高	備考
		材料名	下地	仕上	仕上厚さ(mm)	幅木 H(mm)×t(mm)	下地	仕上 幅寸法(mm)	見切	下地	仕上			
2階	倉庫		RC（金）	VS		VS	W-3 W-4c W-5a	EP	V		GB（NT）		2500	
	廊下1〜3		RC（金）	RS		RS	W-2a・W-4c W-4d・W-5a W-6a・W-6aFu	VC HPS（一部FL+900）	V	GB t:12.5+9.5	VC		2500	
	WC（障害者用）		RC（金）	RS-W		RS-W	W-5a W-4c・W-4cFu W-6b	EP	V		GB（NT）		2500	
	（共通スペース） LIS.T、LIB、LIS	〜215	RC	RC			W-4b・W-4c W-5a・W-5b W-6a	仕上並み			デッキプレートのまま			
	倉庫		RC（金）	VS		VS	W-4c W-5a W-6a	EP	V		GB（NT）		2700	
	男子更衣室（小児外科）		RC（金）	RS		RS	W-5a W-6a	EP	V	GB t:12.5	DR		2700	
	NICU（5床）		RC（金）	RS		RS	W-5aT W-6aT	DP（G）	V	GB t:12.5	DR		2700	
	GCU（21床）		RC（金）	RS		RS	W-1aT W-5aT W-5bT W-5aT	EP（G）	V	GB t:12.5	DR		2700	
	クベース洗浄室		RC（金）	VS		VS		EP	V	GB t:12.5+9.5	PP		2500	
	汚物処理室		RC（金）	VS-W		VS-W	W-5a	FP	V		GB（NT）		2500	
	リネン庫（廃棄）		RC（金）	VS		VS	W-5a	EP	V		GB（NT）		2500	
	倉庫		RC（金）	RS		RS	W-5aT	FP	V		GB（NT）		2700	
	リネン庫（清潔）		RC（金）	VS		VS	W-5a	EP	V		GB（NT）		2500	
	調理室		RC（金）	RS		RS	W-1a W-2a W-5a	FP（G）	V	GB t:12.5+FK t:6	FP（G）		2700	壁・天井目地5mmシール
	清掃室		RC（金）	VS		VS	W-2a W-5a W-5b	EP	V		GB（NT）		2500	
	汚物室		RC（金）	VS-W		VS-W	W-1a W-5a	H	V		GB（NT）		2500	
	スタッフステーション3		RC（金）	RS		RS	W-1aT W-5aT W-5bT	EP	V	GB t:12.5	DR		2700	
	説明室1〜2		RC（金）	RS		RS	W-2a W-5a W-5a	VC	V	GB t:12.5	DR		2500	
	授乳室		RC（金）	RS		RS	W-2a W-5a	VC	V	GB t:12.5	DR		2500	
	カンガルーケアー		RC（金）	RS		RS	W-1a W-2a・W-2b W-5a W-5a	VC	V	GB t:12.5	DR		2700	
	分乳・調乳室	400	鉄式二重床(3000N 強結高炉 t=12	RS		RS	W-6b	EP	V	GB t:12.5+9.5	PP		2700	

階	室名	床				幅木・腰・壁・柱型			天井				天井高	備考
		材料名	下地	仕上	仕上厚さ(mm)	幅木 H(mm)×t(mm)	下地	仕上 幅寸法(mm)	見切	下地	仕上			
2階	浴室	400	鉄式二重床(3000N 強結高炉 t=12	RS		RS	W-5a	EP（G）	V	GB t:12.5+9.5	PP		2700	
	多機能室		RC（金）	RS		RS	W-1a W-5a W-6a・W-6b	VC HPS（FL+900）	V	GB t:12.5	DR		2700	
	WC		RC（金）	RS-W		RS-W	W-2a W-6a W-6b	HPS（H+900）	V	GB t:12.5	DR		2500	
	休日・夜間診療室		RC（金）	VS		VS	W-2a W-3	VC	V		GB（NT）		2500	
	処置室		RC（金）	VS		VS	W-2a・W-3 W-6a W-6a・W-6b W-2a・W-2b	VC	V		GB（NT）		2500	
	診察室		RC（金）	VS		VS	W-6a・W-6b	VC	V		GB（NT）		2500	
	検査室		RC（金）	VS		VS	W-2a W-3 W-5a	VC	V		GB（NT）		2500	
	新生児室		RC（金）	VS-W		VS-W	W-2a W-6a	HP（G）	V	GB t:12.5+9.5	PP		2500	
	ロッカー1〜2		RC（金）	VS		VS	W-1a・W-2a W-3・W-5a	EP	V		GB（NT）		2500	
	WC1〜2		RC（金）	VS-W		VS-W	W-2a W-4a W-6a・W-6b	EP	V		GB（NT）		2500	
	スタッフヤード		RC（金）	VS		RS	W-1a・W-2a W-3・W-5a W-6a	EP	V		GB（NT）		2500	
	倉庫		RC（金）	VS		VS	W-6b	VC	V	GB t:12.5	DR		2700	
	（共用スペース） WC7・8（男）（女）	-50	RC	御影石（水磨き）		御影石（水磨き）	W-4aT W-4cT W-6aT	EP	V	GB t:12.5	DR		2700	
	WC7・8（多目的）	-50	RC	御影石（水磨き）		御影石（水磨き）	W-6aT	LP	V	GB t:12.5	DR		2500	
	EVホール		RC（金）	RS		RS	W-2a W-4a W-4c	EP HPS（FL+900）	V	GB t:12.5	DR		2700	
	階段		RC（木）	VS		VS	W-2a	EP	V					
	廊下1		RC（金）	RT		W1 H=700 RS	W-1aFu・W-2a W-3Fu・W-5aFu	VC（FP）	V	GB t:12.5	DR		3000	W1はOS-CL
	廊下2・3	各下30 一部 -400	RC（金）　一部 鉄式二重床(3000N 強結高炉 t=12	RS		RS	W-3 W-4a W-6a	EP HPS（FL+900）	V	GB t:12.5	DR		2700	
	廊下4・5		RC（金）	RS		RS	W-2a・W-2aFu W-4a・W-4b W-4c・W-5a	VC・VC（F） HPS（FL+900）	V	GB t:12.5	DR		2700	
	廊下6		RC（金）	RS		RS	W-2a・W-2aFu W-4a・W-4b W-4c・W-5a W-1a・W-2a	VC・VC（F）	V	GB t:12.5	DR		2700	
	DS・2S		RC（金）	DP			W-3・W-4a W-5a・W-6a				デッキプレートのまま			
	AC／EPS13		RC（金）	DP				GW（B） ガラスクロス補充			GW（B） ガラスクロス補充			
	廊下（屋根階）													
	更衣室（男）（女）1、2		RC（金）	VS		VS	W-1a W-2a・W-2b W-5a・W-5b	EP	V		GB（NT）		2500	
	機械員休憩室		RC（金）	VS		VS	W-2a W-3 W-5a・W-5a W-3	VC	V		GB（NT）		2500	
	総合事務室		RC（金）	VS		VS	W-6b	VC	V		GB（NT）		2500	

・特記なき限り、段差FL−15mmとし、仕上材厚さを除くものとする。
・RS、VS、VS（ ）「L-W0」表示がある場合、防湿仕様とする。
・ボスラ高さ(FL)から5以上での高さを表す。

建築凡例

W-1a	耐火時間（非耐力壁）	W-4a	防火上主要な間仕切（遮音）
W-1b	耐火時間（非耐力壁）	W-4c	防火上主要な間仕切（遮音）
W-2a	耐火時間（非耐力壁・遮音）	W-5a	一般壁
W-2b	耐火時間（非耐力壁・遮音）	W-5b	一般壁
W-3	防火上主要な間仕切	W-6a	一般壁（防音）
W-4a	防火上主要な間仕切（遮音）	W-6b	一般壁（防音）

下地補強記号

①：GB9.5を張り増しする	⑥：FK6を張り増しする	⑪：GB12.5+GB9.5+GB9.5
②：GB12.5+FK(C)6を張り増しする	⑦：GB9.5を張り増しする	⑫：GB12.5+GB12.5
③：FK(C)6を張り増しする	⑧：GB12.5+FK(C)6	⑬：GB12.5+GB9.5
④：FKG4を張り増しする	⑨：GB12.5+FKG4	⑭：GBF21+GB12.5
⑤：FK(W)6を張り増しする	⑩：GB12.5+FK(W)6	
	⑪：GB12.5+FK6	

Ps：GBPs+GB9.5
Ps3：GBPs+FK6
GL：GB12.5+GB9.5


課長	補佐	係長	係

構造	設備	電気	

事業名	新潟市民病院移転新築工事（建築工事）		
図面名	諸室仕上表-9	縮尺	章図
図番		頁	3-9


階	室名	床				幅木・巾木・巾・壁・柱型			天井				天井高	備考
		材料	下地	仕上	仕上高さ(FL+)	記号	下地	仕上	記号	下地	仕上			
2階	学生控室		RC (金)	VS		VS	W-2a・W-5 W-4a・W-6b	VC	V		GB (NT)		2500	
	WC10 (男) (女)		RC (金)	RS-W		RS-W	W-2a W-4c W-6a W-6a	HP	V		GB (NT)		2500	
	WC10 (多目的)		RC (金)	RS-W		RS-W		EP	V		GB (NT)		2500	
	EV前室		RC (金)	VS		VS	W-1a W-2a W-5a	HP	V		GB (NT)		2500	
	階段		RC (金)	VS		VS	W-12a	EP	V		GB (NT)			
	廊下		RC (金)	VS		VS	W-1a・W-2a W-3・W-5a W-6a	FP	V		GB (NT)		2500	
	ファンルーム1～4		RC (金)	DP		DP	W-1a W-2a W-5a	GW (B) ガラスクロス押え			GW (B) ガラスクロス押え			
	パロンポンヘ置		RC (金)	DP		DP	W-1a W-2a				デッキプレートの底面			
	発電室1, 2	400	NRC (A)	DP	FL-150	DP	W-1a W-2a	GW (B) ガラスクロス押え			GW (B) ガラスクロス押え			
	倉庫		RC (金)	DP		DP	W-1a W-2a W-5a	HP	V		GB (NT)		2500	
	電気交換機室		RC (金)	DP		DP	W-1a W-2a				デッキプレートの底面			
	倉庫		RC (金)	VS		VS	W-1a W-2a W-5a	EP	V		GB (NT)		2500	
	倉庫		RC (金)	VS		VS	W-1a W-2a W-5a	VC	V		GB (NT)		2500	
	DS・PS		RC (金)	DP		DP	W-1a W-2a				デッキプレートの底面			
	上記以外のエリア (機能室等含む)		RC (金)	DP		DP	W-1a W-6a				デッキプレートの底面			
3階	(管理・会務) 大会控室		RC (金)	CPT (T1)		VS (F)	W-4a W-6a	VC	V	GB t=12.5		DR	2700	
	会議室 (中) 1～3		RC (木)	CPT (T1)		VS (F)	W-4a W-4a W-6a	VC	V	GB t=12.5		DR	2700	
	会議室 (小) 1～4		RC (金)	CPT (T1)		VR (F)	W-1a・W-2a W-4a・W-6a	VC	V	GB t=12.5		DR	2700	
	事務管理室		RC (金)	CPT (T2)		W (B)	W-4a※ W-6a※	VC W (B) (FL+2040)	V	GB t=12.5+9.5		VC	2700	
	印刷		RC (金)	VS		VS	W-1a W-5a	FP	V		GB (NT)		2700	
	事務管理点検控室		RC (金)	CPT (T2)		W (B)	W-4a※ W-6a※	VC W (B) (FL+2040)	V	GB t=12.5+9.5		VC	2700	
	応接室		RC (金)	VS		VS	W-3 W-5a	FP (G)	V	GB t=12.5		DR	2500	
	電話室		RC (金)	VS		VS	W-4a W-4c W-6a	VC	V	GB t=12.5		DR	2700	
	管理事務室		RC (金)	CPT (T1)		VR (F)	W-4a W-6a	VC	V	GB t=12.5		DR	2700	
	倉庫		RC (金)	VS		VS	W-3 W-5a W-6a	EP	V		GB (NT)		2700	
	施設長		RC (金)	CPT (T2)		W (B)	W-4a※ W-5a※ W-6a※	VC W (B) (FL+2040)	V	GB t=12.5+9.5		VC	2700	
	管理財務室		RC (金)	CPT (T2)		W (B)	W-4a※ W-6a※	VC W (B) (FL+2040)	V	GB (N) t=9.5+9.5		VC	2700	
	倉庫		RC (金)	VS		VS	W-3 W-5a W-6a	EP	V		GB (NT)		2700	
	電気室1～4		RC (金)	CPT (T2)		VR (F)	W-4a W-6a	VC	V	GB t=12.5+9.5		VC	2700	
	施設保管室17		RC (金)	VS		VS	W-4a W-6a	EP	V		GB (NT)		2700	

階	室名	床				幅木・巾木・巾・壁・柱型			天井				天井高	備考
		材料	下地	仕上	仕上高さ(FL+)	記号	下地	仕上	記号	下地	仕上			
3階	職員専用1～3		RC (金)	CPT (T2)		W (B)	W-4a※ W-6a※	VC W (B) (FL+2040)	V	GB t=12.5+9.5		VC	2700	
	事務職員室	-150	FAF (A)	CPT (T2)		W (B)	W-4a※ W-6a※	VC W (B) (FL+2040)	V	GB t=12.5+9.5		VC	2700	
	事務局次長室	-150	FAF (A)	VT (E)		VB (F)	W-4a W-6a	VC	V	GB t=12.5		DR	2700	
	倉庫		RC (金)	VS		VS	W-6a W-6a	HP	V		GB (NT)		2700	
	図書室		RC (金)	VS		VS	W-1a W-3	EP	V		GB (NT)		2500	
3階	(医療) 眼科検査 (斜視視・医師)	-150	FAF (A)	VT (E)		VB (F)	W-1a・W-2a W-5a・W-6a	VC	V	GB t=12.5		DR	2700	
	眼科待合室1B	-150	FAF (A)	VT (E)		VH (F)	W-1a W-2a	VC	V	GB t=12.5		DR	2700	
	ビデオ室	-150	FAF (A)	VT (E)		VB (F)	W-5a W-6a	EP	V		GB (NT)		2700	
	眼科検査	-150	FAF (A)	VT (E)		VH (F)	W-3 W-5a W-6a	HP	V		GB (NT)		2500	
	ミーティング室	-150	FAF (A)	VT (E)		VB (F)	W-4a W-6a	VC	V	GB t=12.5		DR	2700	
	診察室 (診察室) (専用室)	-150	FAF (A)	VT (E)		VH (F)	W-4a W-6a W-6a	VC	V	GB t=12.5		DR	2700	
	専攻医表評室 (男) (女)		RC (金)	VS		VS	W-1a W-2a W-5a	EP	V		GB (NT)		2700	
	検診・面談室		RC (金)	VS		VS	W-2a・W-3 W-5a・W-6a/m	VC	V	GB t=12.5		DR	2700	
	受付		RC (金)	VS		VS	W-2a・W-3 W-5a	EP	V	GB t=12.5		DR	2700	
	洗浄室		RC (金)	VS-W		VS-W	W-2a W-3	DP	V		GB (NT)		2500	
	コピー室		RC (金)	VS		VS	W-1a W-2a	EP	V		GB (NT)		2500	
	男子ロッカー室 (男・女)		RC (木)	VS		VS	W-3・W-8Fu W-5a・W-5aFu W-5c	EP	V		GB (NT)		2700	
	化粧交換室・倉庫		RC (金)	CPT (T1)		VB (F)	W-2a・W-4a W-5a・W-6a	VC	V	GB t=12.5		DR	2700	
	看護士控室1～15		RC (金)	VS		VS	W-2a W-4a W-6a・W-6aFu	VC	V		GB (NT)		2500	
	給水室		RC (金)	VS-W		VS-W	W-5a※ W-6a※ W-6b※	FP (G)	V	GB t=12.5+9.5		PP	2500	
	ゴミ収容庫		RC (金)	VS		VS	W-1a・W-4a W-5a・W-6a	EP	V		GB (NT)		2700	
	面談相談室1～7		RC (金)	VS		VS	W-4a W-6a W-6b	VC	V		GB (NT)		2700	
	WC		RC (金)	RS-W		RS-W	W-4a W-6a W-6a	EP	V		GB (NT)		2500	
	給水室		RC (金)	VS-W		VS-W	W-3※ W-5a※ W-6a※	FP (G)	V	GB t=12.5+9.5		PP	2700	
	当日ロッカー室1, 2		RC (金)	VS		VS	W-1・W-3 W-4a・W-5a W-6a	EP	V		GB (NT)		2500	
	内科外来室		RC (金)	VS		VS	W-3 W-5a W-6a	HP	V		GB (NT)		2700	
	倉庫		RC (金)	VS		VS	W-3 W-5a	EP	V		GB (NT)		2700	
	リネンボックス室		RC (金)	RS		RS	W-3 W-5a	EP	V	GB t=12.5		DR	2700	
	連絡ボックス室		RC (金)	VS		VS	W-3 W-5a	EP	V		GB (NT)		2700	

・特記なき限り、FL=FL+15mとし、仕上材の厚さを記号で表わすこととする。
・RS、VS、VS（ ）L-WD表示がある場合、防湿仕様とする。
・ボスラ高さ(FL)からSL迄での高さを表す。

建築用語
W-1a　耐火時間（非耐力壁）
W-1b　耐火時間（非耐力壁）
W-2a　耐火時間（非耐力壁・遮音）
W-2b　耐火時間（非耐力壁・遮音）
W-3　防火上主要な間仕切
W-4a　防火上主要な間仕切（遮音）
W-4a　防火上主要な間仕切（遮音）
W-4c　防火上主要な間仕切（遮音）
W-5a　一般壁
W-5b　一般壁
W-5c　一般壁（防音）
W-6a　一般壁（防音）

下地建材記号
a：GB9.5を張り重ねる
b：GB12.5+FK/Cを張り重ねる
c：FK/Cを張り貼りする
d：FK/G4を張り貼りする
e：FK/G4を張り重ねる
f：FK/W6を張り貼りする
g：FK/W6を張り重ねる
h：GB12.5+GB9.5+GB12.5
i：GB12.5+GB9.5+12.5+FK/C×2
j：GB12.5+FK/C×2
k：GB12.5+FK/G4
l：GB12.5+FK/W6
m：GB12.5+FK6
n：GB12.5+GB9.5+GB9.5
o：GB12.5+GB9.5+9.5
p：GB12.5+GB9.5
q：GB/F21+GB/H9.5
Ps：GB/Ps+GB9.5
Ps3：GB/Ps+FK6
GL：GB12.5+GB9.5

新潟市都市整備局開発建築部営繕課

課長	補佐	係長	係

設計者	伊藤喜三郎建築研究所
一級建築士事務所登録番号	第2121号
管理建築士	伊藤 喜三郎
一級建築士 登録番号	第0477号

番号	変更内容
250	GB・・・・・・

工事名	新潟市民病院移転新築工事（建築工事）仮称	
図面名	最終仕上表-10	縮尺
設計	日付	3-10
伊藤喜三郎建築研究所		

階	室名	床				幅木・腰・壁・柱型			天井			天井高	備考
		好み	下地	仕上	仕上厚さ(FINISH THICKNESS)	幅木(BASE)	下地	仕上	見切	下地	仕上		
3階	(医療技術)												
	コンピューター室	-150	FAF (A)	VT (E)		VH (F)	W-1a・W-3 W-5a・W-6b W-6a	HP	V		GB (NI)	2700	
	S記室	150	FAF (A)	VT (E)		VB (F)	W-2b W-3 W-6a	EP	V		GB (NT)	2700	
	医療機器室	-150	FAF (A)	VT (E)		VH (F)	W-1a・W-2a W-3・W-5b	HP	V		GB (NI)	2700	
	エレベーター前室		RC (金)	RS		RS	W-2a W-3 W-5a	EP	V		GB (NT)	2700	
	医療情報研修室	-150	FAF (A)	CPT (T1)		VB (F)	W-1a W-3 W-6a	EP	V		GB (NT)	2700	
3階	(手術部)												
	ベッドプール・ホール		HC (金)	RS		RS	W-1a・W-2a W-5a・W-6a	HP RS (FL+900)	V	GB t=12.5	DR	2700	
	大型医療スペース 四区コーナー 準統コーナー		RC (金)	RS		RS	W-1a W-2c W-5a・W-6a	EP RS (FL+900)	V	GB t=12.5	DR	2700	
	講堂ホール	-50 -400	RC (金)　一部 乾式二重床(300DN) 接続合板 t=12	RS		RS	W-2a W-5a W-5b	HP RS (FL+900)	V	GB t=12.5	DR	2700	
	外来手術準備室1、2		RC (金)	RS		RS	W-1a W-5a W-6b	EP	V		GB (NT)	2500	
	WC		RC (金)	RS-W		RS-W	W-2a W-6a・W-6b W-6a	EP	V		GB (NI)	2500	
	滅菌処理室		RC (金)	RS		RS	W-5b	EP	V		GB (NT)	2500	
	器械・器材室		RC (金)	RS		RS	W-2a W-5a W-5b	EP	V		GB (NI)	2700	
	準室		RC (金)	RS		RS	W-5b W-5bFu4	FK (G)	A	GB t=12.5	FK (G)	2700	壁・天井目地5mmシール
	OP1 (一般・感染)		RC (金)	RS		RS	W-1a Pb W-5b Pb W-5bFu Pb	FK (G)	A	GB t=12.5	FK (G)	3000	壁・天井目地5mmシール
	OP2~4 (一般)		RC (金)	RS		RS	W-5b Pb W-5bFu Pb	FK (G)	A	GB t=12.5	FK (G)	3000	壁・天井目地5mmシール
	OP5~6 (眼科)		RC (金)	RS		RS	W-5b Pb W-5bFu Pb	FK (G)	A	GB t=12.5	FK (G)	3000	壁・天井目地5mmシール
	OP7 (整形外科・局麻科)		RC (金)	RS		RS	W-5b Pb W-5bFu Pb	FK (G)	A	GB t=12.5	FK (G)	3000	壁・天井目地5mmシール
	OP8~9 (循環下)		RC (金)	RS		RS	W-5b Pb W-5bFu Pb	FK (G)	A	GB t=12.5	FK (G)	3000	壁・天井目地5mmシール
	OP10 (泌尿科)		RC (金)	RS		RS	W-5b Pb W-5bFu Pb	FK (G)	A	GB t=12.5	FK (G)	3000	壁・天井目地5mmシール
	OP11 (心臓外科)		RC (金)	RS		RS	W-5b Pb W-5bFu Pb	FK (G)	A	GB t=12.5	FK (G)	3000	壁・天井目地5mmシール 手術パネル置床面 RC (金) →OP
	OP12 (ROOR)		RC (金)	RS		RS	W-5b Pb W-5bFu Pb	FK (G)	A	GB t=12.5	FK (G)	3000	壁・天井目地5mmシール 手術パネル置床面 RC (金) →OP
	四区前室		RC (金)	RS		RS	W-1a・W-2a W-5a W-5b・W-5bFu	EP	V		GB (NT)	2700	
	更衣室 (男)・(女)	-400	乾式二重床 (180DN) 接続合板 t=12	VS	-150	VS	W-2a・W-5a W-5b W-6aFu	HP	V		GB (NI)	2700	
	脱衣室	400	乾式二重床 (180DN) 接続合板 t=12	VS-W		VS-W	W-5a	EP (G)	V	GB t=12.5+9.5	PP	2500	
	WC	-400	乾式二重床 (180DN) 接続合板 t=12	VS-W		VS-W	W-2a W-5a W-6a	HP	V		GB (NI)	2500	
	車両関係室	210	NRC (金)	RS		RS	W-1a Pb W-5b Pb	EP	V	GB t=12.5	DR	3000	
	保守室	-400	FAF (A)	VT (E)		VB (F)	W-1a W-5b W-6a	EP	V		GB (NI)	2700	
	放射室		RC (金)	VS		VS	W-1a W-2a W-5a・W-5b	VC	V	GB t=12.5	DR	2700	

階	室名	床				幅木・腰・壁・柱型			天井			天井高	備考
		好み	下地	仕上	仕上厚さ(FINISH THICKNESS)	幅木(BASE)	下地	仕上	見切	下地	仕上		
	管材室		RC (金)	VS		VS		EP	V		GB (NT)	2700	
	コントロールステーション		RC (金)	RS		RS	W-1a W-2a W-5a	HP	V	GB t=12.5	DR	2700	
	当直休憩室15		本橋本下地	VS	150	VS	W-1a W-5a・W-5b W-6a	VC	V		GB (NT)	2800	
	当直休憩室16		RC (金)	VS		VS	W-1a W-5a・W-5b W-6a	VC	V		GB (NT)	2700	
	WC		RC (金)	VS-W		VS-W	W-2a W-6a	EP	V		GB (NT)	2500	
	モニタールーム		RC (金)	VS		VS	W-1a W-6a	EP	V	GB t=12.5	DR	2700	
	救急医室		RC (金)	VS		VS	W-1aFu W-2a W-6a	VC	V		GB (NT)	2700	
	救急待合室	-50 -400	RC (金)　一部 乾式二重床(300DN) 接続合板 t=12	VS		VS	W-2a・W-3 W-5a・W-5b W-6a	VC	V	GB t=12.5	DR	2700	
	保険用具室 ポータブルX線撮影		RC (金)	VS		VS	W-1a・W-2a W-3・W-5a	EP	V		GB (NT)	2500	
3階	(ME)												
	医用機器管理室		RC (金)	VS		VS	W-1a W-2a W-5a・W-5b	EP	V		GB (NT)	2700	
	機械工学室		RC (金)	VS		VS	W-1a W-2a W-5b	LP	V		GB (NT)	2700	
3階	(救命救急センター)												
	1床室 (ICU)	-50 -400	RC (金)　一部 乾式二重床(300DN) 接続合板 t=12	RS		RS	W-1a W-4b・W-4c W-5a・W-6a	LP HPS (一部FL+900)	V	GB t=12.5	DR	2700	
	物品倉庫		RC (金)	VS		VS	W-1a・W-3 W-4c・W-5a	EP	V		GB (NT)	2500	
	器材室		RC (金)	VS		VS	W-3 W-4c W-5a	EP	V		GB (NT)	2500	
	1床室 (陰圧対応)		RC (金)	RS		RS	W-4b・W-4c W-5a・W-6b	VC HPS (一部FL+900)	V	GB t=12.5	DR	2700	
	4床室 (耐久対応)		RC (金)	RS		RS	W-4b・W-4c W-5a・W-6b	VC	V	GB t=12.5	DR	2700	
	洗面室		RC (金)	RS-W		RS-W	W-1a・W-3 W-5a・W-6a	EP	V		GB (NT)	2500	
	脱衣室		RC (金)	RS-W		RS-W	W-1aE W-5aE W-6aE	EP (G)	V	GB t=12.5+9.5	PP	2500	
	HCWC (男)・(女)		RC (金)	RS-W		RS-W	W-4a W-6a	EP	V		GB (NT)	2500	
	汚物室・ランドリー室		RC (金)	VS-W		VS-W	W-1a W-3 W-6a	EP	V		GB (NT)	2500	
	当直室2		RC (金)	VS		VS	W-2a W-4a W-6a	VC	V		GB (NT)	2500	
	器材・物品室		RC (金)	VS		VS	W-3 W-5a・W-5b W-6a	EP	V		GB (NT)	2700	
	高圧酸素室		RC (金)	VS		VS	W-1a・W-2a W-3・W-5a	HP	V	GB t=12.5	DR	2700	
	手洗室		RC (金)	RS-W		RS-W	W-1a W-5a	EP	V	GB t=12.5	DR	2700	
	前室		HC (金)	RS		RS	W-1a W-3 W-5a	HP	V	GB t=12.5	DR	2700	
	職員WC		RC (金)	VS-W		VS-W	W-1a W-2a W-6a	EP	V		GB (NT)	2500	
	リネン室 (清)		HC (金)	RS		RS	W-1a W-3 W-5a	EP	V		GB (NI)	2700	
	血液製剤室 検査試薬室		RC (金)	VS		VS	W-1a W-2a・W-2b W-5a・W-6a	EP	V		GB (NT)	2700	

・特記なき限り、SL=FL-15mmとし、仕上材厚さを控えてとする。
・RS、VS、VS（ ）L-WDと表示がある場合、防湿仕様とする。
・ホスラブ高さはFL+0SLまでの高さを表す。

建築凡例

W-1a	耐火1時間（非耐力壁）	W-4a	防火上主要な間仕切（遮音）
W-1b	耐火1時間（非耐力壁）	W-4c	防火上重要な間仕切（遮音）
W-2a	耐火1時間（非耐力壁・遮音）	W-5a	一般壁
W-2b	耐火1時間（非耐力壁・遮音）	W-5b	一般壁
W-3	防火上主要な間仕切	W-6a	一般壁（防音）
W-4a	防火上主要な間仕切（遮音）	W-6b	一般壁（防音）

下地壁種記号

①：GB(S)12.5を張り重ねる	⑥：FK(S)を張り重ねる
②：GB(S)12.5+FK(C)を張り重ねる	⑦：GB9.5を張り重ねる
③：FK(C)6を張り重ねる	⑧：GB12.5+GB(S)12.5
④：FK(G)4を張り重ねる	⑨：GB12.5+GB(S)12.5+FK(C)6
⑤：FK-W-6を張り重ねる	⑩：GB12.5+FK(C)6
	⑪：GB12.5+FK(G)4
	⑫：GB12.5+FK-W-6
	⑬：GB12.5+FK6
	⑭：GB12.5+GB9.5+GB9.5
	⑮：GB12.5+GB12.5
	⑯：GB12.5+GB9.5
	⑰：GBF(21+GBH)9.5

Pb：GB(Pb)+GB9.5
Pb3：GB(Pb)+FK6
GL：GB12.5+GB9.5

新潟市都市基幹周辺建築部組建設

課長	係長	係員	係

監理者　清原三好建築研究所
一級建築士事務所 第2121号
管理技術者　伊藤一正
一級建築士（登録番号 第 号）

縮尺	1/100
図名	面積表
図番	3-11

名称　新潟市民病院移転新築工事（建築工事）仮称
図名　面積仕上表-11

清原三好建築研究所

階	室名	床				幅木・腰・壁・柱型			天井			天井高	備考
		対不燃	下地	仕上	仕上厚さ(mm)(はしらを除く)	記号(mm)(h)	下地	仕上 (h)は腰仕上	種別	下地	仕上		
5階	WC6・7		RC (金)	RS-W		RS-W	W-1a・W-6a	EP	V		GB (NT)	2500	
	リネン室（ホ）		RC (金)	VS		VS	W-3 W-6a	EP	V		GB (NT)	2700	
	当直休憩室17		RC (金)	VS		VS	W-2a・W-3 W-5b・W-6a	VC	V		GB (N1)	2700	
	作業スペース	~31 150	RC (金) ~席 FAF (A)	VT (E)		VB (F)	W-1a・W-3 W-5a・W-6a	EP	V		GB (NT)	2700	
	当直室1~2		RC (金)	VS		VS	W-2a W-6a	VC	V		GB (NT)	2500	
	カンファレンス室		RC (金)	VS		VS	W-2a W-4a W-6a	VC	V		GB (NT)	2700	
	スタッフステーション3		RC (金)	RS		RS	W-3 W-4a	FP	V	GB t=12.5	DR	2700	
	説明室1~2		RC (金)	VS		VS	W-2a W-4a W-6a	VC	V	GB t=12.5	DR	2500	
	リネン室（青）		RC (金)	RS		RS	W-1a W-3	FP	V		GB (N1)	2500	
	当直WC		RC (金)	VS-W		VS-W	W-2a W-6a	EP	V		GB (NT)	2500	
	車洗屋		NC (金)	RS-W		RS-W	W-1a W-2a W-5a	FP	V	GB t=12.5	DR	2700	
	倉庫		RC (金)	VS		VS	W-1a W-2a W-5a	EP	V	GB t=12.5	DR	2700	
	スタッフステーション2		RC (金)	RS		RS	W-1a・W-3 W-6a・W-8a	EP	V	GB t=12.5	DR	2700	
	2床室（HCU）		RC (金)	RS		RS	W-4b・W-4c W-6a	EP HPS (一部FL+900)	V	GB t=12.5	DR	2700	
	2床室（ICU,CCU）		RC (金)	RS		RS	W-4b③ W-4c③ W-6b②	FK (C) t=6	A	GB t=12.5	DR	2700	壁・天井目地5mmシール
	1床室（処置）		RC (金)	RS		RS	W-4a②・W-4b① W-4cFu① W-6b①	EP	V	GB t=12.5	DR	2700	
	前室		RC (金)	RS		RS	W-4a・W-4c W-6b	EP	V	GB t=12.5	DR	2700	
	1床室（HCU）		RC (金)	RS		VB (F)	W-2a W-4b W-5a	FP HPS (一部FL+900)	V	GB t=12.5	DR	2700	
	1床室（ICU）WC		RC (金)	RS		RS	W-5a	EP	V		GB (NT)	2500	
	R床室（ICU）		RC (金)	RS		RS	W-5a	FP	V	GB t=12.5	DR	2700	
	スタッフステーション1		RC (金)	RS		RS	W-3 W-4c W-5a W-6c	EP	V	GB t=12.5	DR	2700	
	当直室1、4		RC (金)	VS		VS	W-6a	VC	V		GB (NT)	2500	
	センター長室		RC (金)	VS		VS	W-6a	VC	V		GB (NT)	2700	
	当直休憩室13、14		RC (金)	VS		VS	W-1a・W-2a W-5b・W-6a	VC	V		GB (N1)	2700	
	当直WC		RC (金)	VS-W		VS-W	W-6a W-6b	EP	V		GB (NT)	2500	
	スタッフヤード		RC (金)	RS		RS	W-6a W-6b	VC	V		GB (N1)	2700	
	自動車倉庫・物品収納室	50	RC (金)	VS		VS	W-1a W-3 W-4a	EP	V		GB (NT)	2700	
	ランドリー室・汚物室		RC (金)	VS-W		VS-W	W-1a・W-3 W-4b・W-4c	FP	V		GB (N1)	2700	
	当直浴室・シャワー室	21b	NRC (金) アス防	VS (2) -W	VS (2) -W H=100	VS (2) -W H=100	W-5aFu② W-6bFu②	FK (C) t=6	V		塩ビパスリブ	2500 ~ 2700	RC+FL+1000以上 壁目地5mmシール
4階	(こども病棟) 4床室		RC (金)	RS		RS	W-4a W-6b	VC	V	GB t=12.5	DR	2600	
	TEL・車椅子TEL		NC (金)	RS		RS	W-4c W-6a	VC	V		GB (N1)	2350	
	WC		RC (金)	RS-W		RS-W	W-4c W-6a	VC	V		GB (NT)	2500	
	スタッフステーション2		RC (金)	RS		RS	W-4c W-5b	FP	V	GB t=12.5	DR	2500	
	スタッフステーション4		RC (金)	RS		RS	W-4c W-5b	FP	V	GB t=12.5	DR	2500	
	食堂（デイコーナー）		RC (金)	RS (1)		RS (1)	W-4c	VC・VC (F)	V	GB t=12.5	DR	2350 2600	
	倉庫（アイルーム）	-120	RC (金)	RT		RS	W-4c W-5a W-6a	VC・VC (F)	V	GB t=12.5	DR	2350 2600	床暖房
	1床室		RC (金)	RS		RS	W-4b W-5a W-6b	VC HPS (FL+900)	V	GB t.12.5+9.5	VC	2600	
	1床室（重症）		RC (金)	RS		RS	W-2a W-4b W-5a・W-6	VC HPS (FL+900)	V	GB t.12.5+9.5	VC	2600	
	隔離病棟		RC (金)	RS		RS	W-2a W-4b・W-6LFu W-6a・W-6	VC	V	GB t=12.5	DR	2600	
	家族待機室		RC (金) ~室 軟式二重床(300) 遮音性 t=12	~B1 畳・RS ~100		RS	W-2a・W-2b W-6a・W-6b	VC	V W		GB (DW)	2350	Wスプルース突出 30×40
	看下3		RC (金)	RS (1)		RS (1)	W-1a・W-3 W-4b・W-4bFu W-5a	VC HPS (FL+900)	V	GB t=12.5	DR	2500	
	回復室（EV）		RC (金)	VS		VS	W-1a W-6a	FP	V		GB (NT)	2500	
4階	(災病棟) 4床室		RC (金)	RS		RS	W-4c W-6a	VC	V	GB t=12.5	DR	2600	
	TEL・車椅子TEL		RC (金)	RS		RS	W-4c W-6a	VC	V		GB (NT)	2350	
	1床室		RC (金)	RS		RS	W-4b・W-4bFu W-4c・W-5a W-6a	VC HPS (一部FL+900)	V	GB t.12.5+9.5	VC	2600	
	1床室（重症）		RC (金)	RS		RS	W-4b・W-4c W-5a・W-6a	VC HPS (一部FL+900)	V	GB t.12.5+9.5	VC	2600	
	スタッフステーション1		RC (金)	RS		RS	W-3 W-4a・W-4c W-5a・W-5b W-6a・W-6b	FP	V	GB t=12.5	DR	2500	
	処置室		RC (金)	RS		RS	W-4c W-6a	VC	V	GB t=12.5	DR	2500	

・特記なき限り、GL=FL-15mmとし、仕上材厚さを控除して表示とする。
・RS、VS、VS（ ）に-WD表示がある場合、防塵仕様とする。
・床スラブ高さはFLからSLまでの高さを表す。

壁種凡例

W-1a	耐火1時間（非耐力壁）	W-4b	防火上主要な間仕切（遮音）
W-1b	耐火1時間（非耐力壁）	W-4c	防火上主要な間仕切（遮音）
W-2a	耐火1時間（非耐力壁・遮音）	W-5a	一般壁
W-2b	耐火1時間（非耐力壁・遮音）	W-5b	一般壁
W-3	防火上主要な間仕切	W-6a	一般壁（防音）
W-4a	防火上主要な間仕切（遮音）	W-6b	一般壁（防音）

下地補強記号

①	GB9.5を張り足りする
②	GB9.5を張り足りする
③	FK(C)を張り足りする
④	FKGI4を張り足りする
⑤	FKWI6を張り足りする
⑥	FK6を張り足りする
⑦	GB12.5+GB9.5+12.5
⑧	GB12.5+GB9.5+12.5+FK(C)6
⑨	GB12.5+FK(C)6
⑩	GB12.5+FKGI4
⑪	GB12.5+FKWI6
⑫	GB12.5+FK6
⑬	GB12.5+GB9.5+GB9.5
⑭	GB12.5+GB9.5
⑮	GB12.5+GB9.5
⑯	GBFR21+GBH9.5
Pb	GBPb+GB9.5
Pb3	GBPb+FK6
GL	GB12.5+GB9.5

新潟市都市整備局開発建築部計画建築

課長	係長	係員	係

監工年月	建築三部建築設計室
一級建築士	下村
建築設備	伊藤
一級管工事士	四ノ宮

工事名	新潟市民病院移転新築工事（建築工事）他棟		
名称	屋内仕上表-12	縮尺	
図面番号		日付	3-12
設計	株式会社 日建設計		

階	室名	床				幅木・巾木・壁・柱型			天井			天井高	備考
		記号	下地	仕上	仕上厚さ(mm)(FL+)	幅(mm)(FL+)	下地	仕上 (見込寸法)	見切	下地	仕上		
	厨前室		RC (金)	RS		RS	W-2a W-4a・W-4aFu W-5a・W-6a	VC	V	GB t=12.5	DR	2600	
	救急担架室	-E -50	HC (金)	VS		VS	W-1a W-3・W-3Fu W-5a	FP	V		GB (N1)	2500	
	クリーンユーティリティ		RC (金)	RS		RS	W-1a W-3	EP	V	GB t=12.5	DR	2500	
	カンファレンス		HC (金)	VS		VS	W-1a W-2a W-3	VC	V		GB (N1)	2500	
	独居休憩室19・20		RC (金)	VS		VS	W-2a W-3	VC	V		GB (NT)	2500	
	汚物室		RC (金)	VS-W		VS-W	W-1a W-3	FP	V		GB (NT)	2500	
	介助浴室	21b	NRC (金) アスカ	VS (2) -W		VS (2) -W H=1000	W-2aFu2 W-4aFu2	FK (C) t=6	V		塩ビパスリブ	2500	RC+FL+1000立上 壁目地5mmシール
	高架水槽		HC (金)	RS-W		RS-W	W-1a W-2a W-4a W-5a	HP	V	GB t=12.5	DR	2500	
	脱衣室		RC (金)	RS-W		RS-W	W-1a W-4aT・W-5a幅 W-5a巾・W-6a巾	EP-C	V	GB t=12.5	PP	2500	
	WC		HC (金)	VS-W		VS-W	W-2a W-4a W-6a	HP	V		GB (N1)	2500	
	(予備・器材)		RC (金)	VS		VS	W-1a W-4a W-6a	EP	V		GB (NT)	2500	
	スタッフステーション3		HC (金)	RS		RS	W-4c W-5a	LP	V	GB t=12.5	DR	2500	
	倉庫1		RC (金)	RS		RS	W-1a・W-3 W-4b・W-4bFu W-5a	VC LPS (FL+900)	V	GB t=12.5	DR	2500	
	倉庫2		RC (金)	RS		RS	W-1a・W-3 W-4b・W-4bFu W-5a	LP HPS (FL+900)	V	GB t=12.5	DR	2500	
4階	(設備) 精神科病室	-E -50	RC (金)	CPT (T2)		VG (F)	W-2aFu W-4a・W-4c W-5a・W-8a	VC	V	GB t=12.5	DR	3000	
	多床室		RC (金)	CPT (T2)		VB (F)	W-5a W-6a	VC	V	GB t=12.5	DR	3000	
	厨房		RC (金)	CPT (T2)		VB (F)	W-3 W-6a	VC	V	GB t=12.5	DR	3000	
	看護師室		RC (金)	CPT (T2)		VR (F)	W-4a W-6a	VC	V	GB t=12.5	DR	2700	
4階	(屋根) 講堂		RC (金)	RS		WF9	W-2aFu W-4cFu W-6bFu	DR (C) W (B) FL+2180	V	GB t=12.5	DR	4000 1480	
	居室		RC (金)	RS		RS	W-3b・W-4a6 W-6a2 W-6aFu6	EP HPS (FL+900)	V	GB t=12.5	DR	2700	
	書庫室		RC (金)	VS		VS	W-2b W-5a・W-5b W-6bFu	FP	V	GB t=12.5	DR	2700	
	倉庫		RC (金)	VS		VS	W-6a	EP	V		GB (NT)	2700	
	機械室		HC (金)	DP		DP	W-6a	GW (B) ガラスクロス押え			GW (B) ガラスクロス押え		
4階	(リハビリテーション) 電磁療法室		HC (金)	VS (4)		VS (4)	W-1a・W-2a W-4a W-5a・W-5b W-6a・W-6b	VC	V	GB t=12.5	DR	3000	
	浴室コーナー		HC (金)	VS (4)		VS (4)	W-4a W-5a W-6a	VC	V	GB t=12.5	DR	3000	
	水治療室	21b	NRC (金) アスカ	VS (2) -W		VS (2) -W H=1000	W-2aFu2 W-4aFu2 W-5a巾・W-	FK (C) t=6	V		塩ビパスリブ	2700	RC+FL+1000立上 壁目地5mmシール

階	室名	床				幅木・巾木・壁・柱型			天井			天井高	備考
		記号	下地	仕上	仕上厚さ(mm)(FL+)	幅(mm)(FL+)	下地	仕上 (見込寸法)	見切	下地	仕上		
	作業療法室		RC (金)	VS (4)		VS (4)	W-5a W-6a W-6a W-6a	VC	V	GB t=12.5	DR FK (C) 調気フードFW0.8	3000	
	AVコーナー		木床組	フローリング・畳	400	VS (4)	W-5a W-6a	VC	V W		GB (DW)	2600	
	長期配膳給湯室		RC (金)	VS (4)		VS (4)	W-4a W-5a W-6a W-6a	VC	V	GB t=12.5	DR	2700	
	娯楽室		RC (金)	VS		VS	W-5a W-6a	HP	V	GB t=12.5	DR	2700	
	教材倉庫		RC (金)	VS		VS	W-6a	EP	V		GB (NT)	2700	
	小児専用室		RC (金)	VS (4)		VS (4)	W-4a W-6a	VC	V	GB t=12.5	DR	2700	
	独立休憩室21		RC (金)	VS		VS	W-4a W-5a W-6a W-6a	VC	V		GB (NT)	2700	
	WC		HC (金)	VS-W		VS-W	W-6a	HP	V		GB (N1)	2500	
	休用スペース						W-4a2・W-4cFu2						
	WC14（男）（女）	-100	転式二重床(9000N/㎡) 強化合板 t=12	磨石（水磨き）		磨石 (水磨き)	W-6a3	HP	V	GB t=12.5	DR	2700	
	WC14（多目的）	400	転式二重床(9000N/㎡) 強化合板 t=17	磨石（水磨き）		磨石 (水磨き)	W-6a1	EP	V	GB t=12.5	DR	2500	
	EVホール		NC (金)	RS		RS	W-2a・W-2aFu W-4a・W-6a	LP HPS (FL+900)	V	GB t=12.5	DR	2700	
	廊段		RC (金)	VS		VS	W-2a	EP	V				
	廊下4		RC (金)	RS		RS	W-1a・W-3 W-4a・W-4aFu W-5a	LP HPS (FL+900)	V	GB t=12.5	DR	2700	
	DS・PS		RC (金)	DP			W-1a W-2a				デッキプレートのまま		
	PS1・2／DS12／AC		RC (金)	DP			W-1a W-2a	GW (B) ガラスクロス押え			GW (B) ガラスクロス押え		
	リネン室		RC (金)	VS		VS	W-5a	EP	V		GB (NT)	2500	
5階～9階	個室1～3		RC (金)	DP		DP	W-1b RC	GW (B) ガラスクロス押え			GW (B) ガラスクロス押え		
	(9階) 4床室		RC (金)	RS		RS	W-4c W-6a	VC	V	GB t=12.5	DR	2600	
	WC		RC (金)	RS-W		RS-W	W-4c W-6a	FP	V	GB t=12.5	DR	2500	
	TEL・車椅子TEL		RC (金)	RS		RS	W-4c W-6a	VC	V		GB (NT)	2350	
	スタッフステーション5、4		RC (金)	RS		RS	W-3 W-4a・W-4c W-5a・W-5b	FP	V	GB t=12.5	DR	2500	
	倉庫（ダイコーナー） （デールーム）		RC (金)	RS		RS	W-4c	VC・VC (F)	V	GB t=12.5	DR	2350 2600	
	(予備・器材)		HC (金)	VS		VS	W-4a W-4c W-6a	HP	V		GB (N1)	2500	
	1床室		RC (金)	RS		RS	W-4b・W-8Fu W-4c・W-5a W-6a	VC H+S (H+900)	V	GB t:12.5+0.5	VC	2600	
	1療室（重症）		HC (金)	RS		RS	W-4b・W-4c W-5a・W-6b	VC HPS (FL+900)	V	GB t:12.5+0.5	VC	2600	
	1床室（陰陽室）		RC (金)	RS		RS	W-4b・W-4bFu W-4c・W-5a W-6a・W-6b	VC	V	GB t:12.5+0.5	VC	2600	
	WC		HC (金)	RS-W		RS-W	W-4c W-5a	VC	V		GB (N1)	2600	
	脱衣室		RC (金)	RS-W		RS-W	W-4u3 W-5a1	VC	V		GB (NT)	2400	

・時間表記の、又＝FL+15mmとし、仕上材の厚さを控えて見込寸法とする。
・RS、VS、VS（ ）に-Wの表示がある場合、巾木1aとする。
・床スラブ高さ(SFL)から以上までの高さを表す。

建築用例
W-1a　耐火時間（非耐力壁）
W-1b　耐火時間（非耐力壁）
W-2a　耐火時間（非耐力壁・遮音）
W-2b　耐火時間（非耐力壁・遮音）
W-3　耐火上主要な間仕切
W-4a　耐火上主要な間仕切（遮音）
W-4b　耐火上主要な間仕切（遮音）
W-4c　耐火上主要な間仕切（遮音）
W-5a　一般壁
W-5b　一般壁
W-6a　一般壁（防音）
W-6b　一般壁（防音）

下地建種記号
①：GB12.5+GB12.5
②：GB12.5+FK(C)6を張り込める
③：FK(C)6を張り込める
④：FK(G)4を張り込める
⑤：FK(W)6を張り込める
⑥：FK6を張り込める
⑦：GB9.5を張り込める
⑧：GB12.5+GB12.5
⑨：GB12.5+GB9.5+GB12.5+FK(C)6
⑩：GB12.5+GB12.5
⑪：GB12.5+GB9.5+GB9.5
⑫：GB12.5+GB9.5
⑬：GB12.5+FK(C)6
⑭：GB12.5+FK(G)4
⑮：GB12.5+FK(W)6
⑯：GB12.5+FK6
⑰：GB12.5+GB9.5
⑱：GB12.5+GB9.5+GB9.5
⑲：GB12.5+GB9.5
⑳：GBF21+GB9.5
Ps：GBPs+GB9.5
Ps3：GBPs+FK6
GL：GB12.5+GB9.5

新潟市都市基盤整備局開発建築部営繕課

課長	係長	主査	係

改訂	年月日	内容

作成	検図

作成者　（株）新潟三菱建築研究所
一級建築士事務所登録番号　第5212号
管理技術者　（株）ケンチク
一級建築士（登録番号　第64777号

件名　新潟市民病院移転新築工事（建築工事）仮称

題名　展開仕上表-13　　縮尺　　A1

図番	3-13

（株）新潟三菱建築研究所

階	室名	床				幅木・巾木・壁・柱型			天井			天井高	備考
		記号	下地	仕上	仕上高 (GL+)	種別	下地	仕上	種別	下地	仕上		
10階	1床室（病棟室）		RC（金）	RS		RS	W-4c下 W-5a①	FK（C）	A	GB t=12.5	FK（C）	2600	壁・天井目地5mmシール
	スタッフステーション1、2		RC（金）	RS		RS	W-3 W-4a・W-4c W-5a・W-5b W-2a・W-2b	EP	V	GB t=12.5	DR	2500	
	処置室		RC（金）	RS		RS	W-2a W-4a・W-5a	VC	V	GB t=12.5	DR	2500	
	放射室		RC（金）	RS		RS	W-2a W-4s・W-4aFu W-5a・W-5a	VC	V	GB t=12.5	DR	2500	
	収納倉庫	一2、 -50	RC（金）	VS		VS	W-1a W-3・W-3Fu W-5①	FP	V		GB（NT）	2500	
	グリーンユーティリティ		RC（金）	RS		RS	W-1a W-3	EP	V	GB t=12.5	DR	2500	
	カンファレンス		RC（金）	VS		VS	W-1a W-2a W-3	VC	V		GB（NT）	2500	
	職員休憩室		RC（金）	VS		VS	W-2a W-3	VC	V		GB（NT）	2500	
	洗剤室		RC（金）	VS-W		VSW	W-1a W-3	FP	V		GB（NT）	2500	
	作庭倉庫	215	NRC（金） アスタ	VS（2）-W		VS（2） -W +H000	W-2a+u2 W-4aFu2	FK（C）	V		塩ビパスリブ	2400 ～ 2500	RC+FL+1000以上 壁目地5mmシール
	洗濯先由		RC（金）	RS-W		RS-W	W-1a W-2a	EP	V	GB t=12.5	DR	2500	
	廃棄室		RC（金）	RS-W		RS-W	W-4a W-3① W-4a①・W-5a⑨ W-5b①・W-6a⑨	EP-G	V	GB t=12.5	FP	2500	
	WC		RC（金）	RS-W		RS-W	W-2a W-4a W-6a	EP	V		GB（NT）	2500	
	（非常電VB.10） 防重1・2		RC（金）	VS		VS	W-1a W-2a	EP	V		GB（NT）	2500	金網共通
	EVホール		RC（金）	RS		RS	W-2a・W-2aFu W-4a・W-6a	VC HPS（FL+900）	V	GB t=12.5	DR	2500	
	階段		RC（金）	VS		VS	W-2a	EP	V				
	廊下1.3		RC（金）	RS		RS	W-1a・W-3 W-4a・W-4aFu W-5a	VC HPS（FL+900）	V	GB t=12.5	DR	2500	
	廊下2		RC（金）	RS		RS	W-1a・W-3 W-4a・W-4aFu W-5a W-1a	FP HPS（FL+900）	V	GB t=12.5	DR	2500	
	DS・PS		RC（金）	DP			W-2a				デッキプレートの接着		
	PS1・2/DS/NC		RC（金）	DP			W-1a W-2a	GW（B） ガラスクロス押え			GW（B） ガラスクロス押え		
	リネン室		RC（金）	VS		VS	W-5a	EP	V		GB（NT）	2500	
	展望ラウンジ		RC（金）	VS（2）	900	VS（2）	W-2a W-6a	EP	V	GB t=12.5	DR	2700	
	機械室		HC（金）	OP	600	OP	W-2a	GW（B） ガラスクロス押え	V		GW（B） ガラスクロス押え		
	EV機械室8・9		NRC（金）	DP	EVB900 EVW900	DP	W-1a W-2a	GW（B） ガラスクロス押え	V		GW（B） ガラスクロス押え		EV機械受台
	階段室		HC（金）	VS		VS	W-2a	HP	V				
	廊下2		RC（金）	VS	600	VS	W-1a W-2a	EP	V		GB（NT）	2500	
	多目的WC		HC（金）	RS-W	600	RS-W	W-2a W-6a	EP	V		GB（NT）	2500	
	WC（男）（女）		RC（金）	RS-W	H00	RS-W	W-2a W-6a	EP	V		GB（NT）	2400	

階	室名	床				幅木・巾木・壁・柱型			天井			天井高	備考
		記号	下地	仕上	仕上高 (GL+)	種別	下地	仕上	種別	下地	仕上		
地階	DS		RC（金）	DP	600		W-1a W-2a				デッキプレートの接着		
	EV機械室10		NRC（金）	DP	920	DP	W-1a	GW（B） ガラスクロス押え	V		GW（B） ガラスクロス押え		EV機械受台
	倉庫3		HC（金）	VS（3）	260	VS(3)	W-1a	HP	V		GB（NI）	2500	
	DS		RC（金）	DP			W-1a				デッキプレートの接着		
1階	（エネルギーセンター） 面談室	50	RC	TL		TL	W-1a W-3 W-5a W-1a	EP	V		GB（NT）	2500	
	中央監視防災センター	-150	FAF（A）	VT（E）		VH（F）		HP	V	GB t=12.5	DR	2700	
	休憩室		RC（金）	VS		VS	W-1a W-2a W-5a	VC	V		GB（NT）	2500	
	前室		HC（金）	VS		VS	W-1a W-5a W-5b	HP	V		GB（NI）	2500	
2階	空調ポンプ室	215	NRC（金）	DP		DP	W-2a W-3	GW（B） ガラスクロス押え			GW（B） ガラスクロス押え		
	給湯・ボイラー室	-215	NHC（金）	DP		DP	W-2b	GW（B） ガラスクロス押え			GW（B） ガラスクロス押え		
	排水ポンプ・湧水ポンプ室	-215	RC（金）	DP		DP	W-1a W-2a	GW（B） ガラスクロス押え			GW（B） ガラスクロス押え		
	医ガスマニホールド室		RC（金）	DP		DP	W-1a	EP			デッキプレートの接着		
	倉器倉庫		RC（金）	VS		VB（F）	W-1a W-2a	EP			デッキプレートのはま		
	WC・器衣室		RC（金）	VS-W		VS-W	W-2a W-4a・W-5a W-6a	EP	V		GB（NT）	2500	
	倉庫室		RC（金）	VS		VS	W-1a・W-2a W-4a・W-6a	EP	V		GB（NT）	2500	
	生気室1.2	-300	NRC（金）	DP		VR（F）	W-1a W-2a	GW（B） ガラスクロス押え			GW（B） ガラスクロス押え		
	見学機室	300	RC（金） NRC（金）	DP		VD（F）	W-2a	GW（B） ガラスクロス押え			GW（B） ガラスクロス押え		
	ボンベ室（O2・N2）		RC（金）	DP		VR（F）	W-1a W-3	EP			デッキプレートのはま		
	医ガス（圧縮・吸引）		RC（金）	DP		VB（F）	W-2a W-3 W-5b	GW（B） ガラスクロス押え			GW（B） ガラスクロス押え		
	ガスメーター室		RC（金）	DP		VR（F）	W-1a	EP			デッキプレートのはま		
	倉庫		RC（金）	VS		VB（F）	W-1a W-3 W-5b	EP	V		GB（NT）	3950	
	H/S・LS		HC（金）	DP		DP	W-1a W-2a				デッキプレートのはま		
	階段室		RC（金）	VS		VB（F）	W-2a	EP	V		GB（NT）	2500	
	配管スペース		HC（金）	DP		VH（F）	W-1a				デッキプレートのはぎ		
	廊下		RC（金）	VS		VB（F）	W-1a W-3 W-5b	EP	V		GB（NT）	2500	
	<ガスガバナー棟> ガスガバナー室		RC（金）	DP		DP		RC			RC		

・時間は概算の、FL=FL-15mmとし、仕上材の厚さは含めて表示することを。
・RS、VS、VS（ ）に-Wの表示がある場合、防湿仕様とする。
・床スラブ高さはFL下5SL迄での寸法を表す。

壁種別記号
W-1a 耐火1時間（非耐力壁）
W-1b 耐火1時間（非耐力壁）
W-2a 耐火1時間（非耐力壁・遮音）
W-2b 耐火1時間（非耐力壁・遮音）
W-3 耐火上主要な間仕切
W-4a 耐火上主要な間仕切（遮音）
W-4b 耐火上主要な間仕切（遮音）
W-4c 耐火上主要な間仕切（遮音）
W-5a 一般壁
W-5b 一般壁
W-5a 一般壁（防音）
W-6a 一般壁（防音）

下地種別記号
①：GB12.5を張り貼りする
②：GB12.5-FK(C)を張り貼りする
③：FK(C)を張り貼りする
④：FK(G)4を張り貼りする
⑤：FK(W)を張り貼りする
⑥：FK(G)を張り貼りする
⑦：GB9.5を張り貼りする
⑧：GB12.5-GB12.5
⑨：GB12.5-GB12.5-FK(C)
⑩：GB12.5-FK(C)
⑪：GB12.5-FK(G)4
⑫：GB12.5-FK(W)
⑬：GB12.5-FK
⑭：GB12.5-GB9.5
⑮：GB12.5-GB9.5
⑯：GB12.5-GB9.5
⑰：GBF21-GB9.5
Pb：GBPb-GB9.5
Pb3：GBPb-FK
GL：GB12.5-GB9.5

新潟市都市整備局開発建築部営繕課

課長	補佐	係長	係

設計者	株式会社 建築工房三好建築研究所 一級建築士事務所 新潟県知事登録 第[illegible]号 代表取締役 三好 一也 〒950-0911 新潟市[illegible]TEL 025-[illegible]

工事名	新潟市民病院移転新築工事（建築工事）仮称	
図面名	室内仕上表-14	縮尺
設計	日付	S-14
建築工房三好建築研究所		

撤去

階	室名	床 スラブ高 特記以外 GFL−10	床 下地	床 仕上	床 仕上高 特記以外 GFL±0	幅木・腰・壁・柱型 幅木 特記以外 GH=100	幅木・腰・壁・柱型 下地	幅木・腰・壁・柱型 仕上 腰壁：特記以外GH=○○	天井 見切	天井 下地	天井 仕上	天井 天井高	備考
設備別	廊下 廊下2		RC（直）	VS		VS 巻上	GB-R+GB-R GB-R+GB-H	EP	V	−	GB-NC（T）	2,500	
	倉庫 中33		RC（直）	VS		VS 巻上	GB-R+GB-R GB-R+GB-H	EP	V	−	GB-NC（T）	2,300	
	スタッフルーム M31		RC（直）	VS		VS 巻上	GB-R+GB-R GB-R+GB-H	EP	V	−	GB-NC（T）	2,300	
	ロッカールーム M31		RC（直）	VS		VS 巻上	GB-R+GB-R GB-R+GB-H	EP	V	−	GB-NC（T）	2,300	
	ロッカールーム M32		RC（直）	VS		VS 巻上	GB-R+GB-R GB-R+GB-H	EP	V	−	GB-NC（T）	2,300	
	倉庫 中34		RC（直）	VS		VS 巻上	GB-R+GB-R GB-R+GB-H	EP	V	−	GB-NC（T）	2,500	
	事務室		RC（直）	VS		VS 巻上	GB-R+GB-R GB-R+GB-H	EP	V	−	GB-NC（T）	2,500	
	倉庫 中35		RC（直）	VS		VS 巻上	GB-R+GB-R GB-R+GB-H	EP	V	−	GB-NC（T）	2,500	
	ハロンボンベ庫		RC（直）	DP		VB	GB-F+GB-F	素地のまま			素地のまま	直天	
	その他スペース		RC（直）	DP		DP	GB-R+GB-R GB-F+GB-H	素地のまま			デッキプレートのまま	直天	

新設

階	室名	床 スラブ高 特記以外 GFL−10	床 下地	床 仕上	床 仕上高 特記以外 GFL±0	幅木・腰・壁・柱型 幅木 特記以外 GH=100	幅木・腰・壁・柱型 下地	幅木・腰・壁・柱型 仕上 腰壁：特記以外GH=○○	天井 見切	天井 下地	天井 仕上	天井 天井高	備考
設備別	廊下3		RC（直） 鋼製二重床	VS 床貼り分け 10%	−部 FL+150	VS 巻上	GB-F+GB-F	VC	V	GB-NC	DR	2,500	スロープ部：FL+±0~150 CH=2,350~2,500
	廊下2		RC（直） 鋼製二重床	VS 床貼り分け 10%	−部 FL+150	VS 巻上	GB-F+GB-F	VC	V	GB-NC	DR	2,050 2,300 2,500	スロープ部：FL+±0~150 CH=2,350~2,500
	前室1		RC（直）	VS		VS 巻上	GB-F+GB-F	VC	V		GB-NC（T）	2,500	
	サーバ室		RC（直）+DP （FAF H=150）	VT-E VS	FL+150 一部±0	VB	GB-F+GB-F	VC	V	GB-NC	DR	2,150 2,700 一部2,850	前室1前出入部
	SE室		RC（直）+DP （FAF H=150）	VT-E	FL+150	VB	GB-F+GB-F	VC	V	GB-NC	DR	2,400	
	文書庫		RC（直）	VS		VS 巻上	GB-F+GB-F	VC	V	GB-NC	DR	2,300	
	前室2		RC（直） 鋼製二重床	VS	FL+150	VS 巻上	GB-F+GB-F	VC	V		GB-NC（T）	2,350	
	医療情報システム室		RC（直）+DP （FAF H=150）	VT-E	FL+150	VB	GB-F+GB-F	VC	V		GB-NC（T）	2,600	
	医療情報管理室		RC（直）+DP （FAF H=150）	VT-E	FL+150	VB	GB-F+GB-F	VC	V		GB-NC（T）	2,600	
	倉庫中32		RC（直）	VS		VS 巻上	GB-F+GB-F	VC	V		GB-NC（T）	2,300	
	ロッカールームM31		RC（直）	VS		VS 巻上	GB-F+GB-F	VC	V		GB-NC（T）	2,050	
	ロッカールームM32		RC（直）	VS		VS 巻上	GB-F+GB-F	VC	V		GB-NC（T）	2,050 2,300	
	スタッフルームM31		RC（直）	VS		VS 巻上	GB-F+GB-F	VC	V		GB-NC（T）	2,300 2,100	
	給湯		RC（直）	VS		VS 巻上	GB-F+GB-F	VC	V		GB-NC（T）	2,300	
	WC（女）		RC（直） 乾式床下地材	VS 床貼り分け 10%	FL+70	VS 巻上	GB-F+GB-F	VC	V	GB-NC	DR	2,230	スロープ部：FL+±0~70 CH=2,300~2,230
	WC（男）		RC（直） 乾式床下地材	VS 床貼り分け 10%	FL+70	VS 巻上	GB-F+GB-F	VC	V	GB-NC	DR	2,230	スロープ部：FL+±0~70 CH=2,300~2,230
	ハロンボンベ庫		RC（直）	DP		VB	GB-F+GB-F	素地のまま			素地のまま	直天	

株式会社 伊藤喜三郎建築研究所
一級建築士事務所
東京都知事登録第 第2215号
設計者 樫井部也
一級建築士登録第 第25787号

施工者
株式会社 馬場工務所

件名	新潟市民病院設備階改修工事
図名	仕上表−1
縮尺	−
日付	2013/02/15（平成25年）
Job No.	11146
意匠	15

伊藤喜三郎建築研究所

内部仕上表

階	室名	床 躯体高	床 仕上高	天井高	内装制限	床 防水	床 仕上	下地	幅木 仕上	壁 仕上（下地）	下地	天井 仕上（下地）	下地	照明	ﾌﾟﾗｽﾁｯｸﾀｲﾙｶｰﾍﾟｯﾄ	備考
1F 病院棟東	風除室2	FL −50	±0	2700	準不燃	—	300x300タイル	C	SUS幅木 H100	EP−G <NM−8585> (GB−R t12.5+t12.5,W3)	C S	KB16 EP−G <NM−8585>	S	アルミ		
	前室	FL −50	+2.0 ±0	2700	準不燃	—	300x300タイル ビニル床シートt2.0（溶接）	C	SUS幅木 H100 床仕上げ H300 塩ビ見切	不燃ビニル壁紙 <NM−0249> (GB−R t12.5+t12.5,W3)	C S	不燃ビニル壁紙 <NM−0249> (GB−R t12.5張物)	S	塩化ビニル		床見切り：SUS見切材
	スタッフステーション	FL ±0	+2.0	2700	不燃	—	ビニル床シートt2.0（溶接）	C	床仕上げ H100 塩ビ見切	不燃ビニル壁紙 <NM−0249> (GB−R t12.5+t12.5,W3)	C S	不燃ビニル壁紙 <NM−0249> (GB−R t12.5張物)	S	塩化ビニル		ライニング コーナーガード
	多目的室	FL −150	+2.0	2700	不燃	—	ビニル床シートt2.0（溶接）	C	床仕上げ H100 塩ビ見切	不燃ビニル壁紙 <NM−0249> (GB−R t12.5+t12.5,W3)	C S	不燃ビニル壁紙 <NM−0249> (GB−R t12.5張物)	S	塩化ビニル		ライニング コーナーガード
	保育室1〜5	FL −150	+2.0	2700	不燃	—	ビニル床シートt2.0（溶接）	C	床仕上げ H100 塩ビ見切	不燃ビニル壁紙 <NM−0249> (GB−R t12.5+t12.5,W3)	C S	不燃ビニル壁紙 <NM−0249> (GB−R t12.5張物)	S	塩化ビニル	○	ライニング コーナーガード
	隔離室1・2 <陰圧>	FL −150	+2.0	2700	不燃	—	ビニル床シートt2.0（溶接）	C	床仕上げ H100 塩ビ見切	不燃ビニル壁紙 <NM−0249> (GB−R t12.5+t12.5,W3)	C S	不燃ビニル壁紙 <NM−0249> (GB−R t12.5張物)	S	塩化ビニル	○	ライニング コーナーガード
	保育室・隔離室WC	FL ±0	+2.0	2700	不燃	—	ビニル床シートt2.0（溶接）	C	床仕上げ H300 塩ビ見切	KBt6 EP−G <NM−8585> (GB−R t12.5,W3)	C S	KB16 EP−G <NM−8585>	S	塩化ビニル		ライニング 鏡巻框
	SS休憩室	FL ±0	+2.0	2700	不燃	—	ビニル床シートt2.0（溶接）	C	ビニル幅木 H60	不燃ビニル壁紙 <NM−0249> (GB−R t12.5+t12.5,W3)	C S	不燃ビニル壁紙 <NM−0249> (GB−R t12.5張物)	S	塩化ビニル	○	逃し台 L1200
	職員WC	FL ±0	+2.0	2500	不燃	—	ビニル床シートt2.0（溶接）	C	床仕上げ H100	不燃ビニル壁紙 <NM−0249> (GB−R t12.5,W3)	C S	不燃ビニル壁紙 <NM−0249> (GB−R t12.5張物)	S	塩化ビニル		ライニング 鏡巻框
	シャワー室	FL ±0	+2.0	2500	不燃	—	ビニル床シートt2.0（溶接）	C	床仕上げ H100 塩ビ見切	KBt6 EP−G <NM−8585> (GB−R t12.5,W3)	C S	KB16 EP−G <NM−8585>	S	塩化ビニル		ライニング
	物入	FL ±0	+2.0	2500	不燃	—	ビニル床シートt2.0（溶接）	C	ビニル幅木 H60	不燃ビニル壁紙 <NM−0249> (GB−R t12.5,W3)	C S	不燃GB−D t9.5 <QM−9824>	S	塩化ビニル		
	WC	FL ±0	+2.0	2500	不燃	—	ビニル床シートt2.0（溶接）	C	床仕上げ H300 塩ビ見切	KBt6 EP−G <NM−8585> (GB−R t12.5,W3)	C S	KB16 EP−G <NM−8585>	S	塩化ビニル		化粧框、手摺 ライニング、トイレブース、コーナーガード 鏡巻框
	調理コーナー	FL ±0	+2.0	2500	不燃	—	ビニル床シートt2.0（溶接）	C	ビニル幅木 H60	不燃ビニル壁紙 <NM−0249> (GB−R t12.5,W3)	C S	不燃ビニル壁紙 <NM−0249> (GB−R t12.5張物)	S	塩化ビニル		流し台 L1200x2、カウンター
	器材庫	FL ±0	+2.0	2500	不燃	—	ビニル床シートt2.0（溶接）	C	ビニル幅木 H60	不燃ビニル壁紙 <NM−0249> (GB−R t12.5+t12.5,W3)	C S	GB−NC <NM−0441>	S	塩化ビニル		
	リネン庫	FL ±0	+2.0	2500	不燃	—	ビニル床シートt2.0（溶接）	C	ビニル幅木 H60	不燃ビニル壁紙 <NM−0249> (GB−R t12.5+t12.5,W3)	C S	GB−NC <NM−0441>	S	塩化ビニル		
	リネン庫（不潔）	FL ±0	+2.0	2500	不燃	—	ビニル床シートt2.0（溶接）	C	ビニル幅木 H60	EP <NM−8585> (GB−R t12.5+t12.5,W3)	C S	GB−NC <NM−0441>	S	塩化ビニル		
緊急時外来診療	風除室1	FL −50	±0	2700	準不燃	—	300x300タイル	C	SUS幅木 H100	EP−G <NM−8585> (GB−R t12.5+t12.5,W3)	C S	KB16 EP <NM−8585>	S	アルミ		
	待合 <陰圧>	FL ±0	+2.0	2700	不燃	—	ビニル床シートt2.0（溶接）	C	床仕上げ H300 塩ビ見切	EP <NM−8585> (GB−R t12.5+t12.5,W3)	C S	ロックウール化粧吸音板19 <NM−8599> (GB−NC t9.5張物)	S	塩化ビニル	○	キュービクルカーテン、レール、コーナーガード
	診察室1・2 <陰圧>	FL ±0	+2.0	2700	不燃	—	ビニル床シートt2.0（溶接）	C	床仕上げ H100 塩ビ見切	EP <NM−8585> (GB−R t12.5+t12.5)	C S	ロックウール化粧吸音板19 <NM−8599> (GB−NC t9.5張物)	S	塩化ビニル		ライニング
	X−P倉庫 <陰圧>	FL ±0	+2.0	2700	不燃	—	ビニル床シートt2.0（溶接）	C	床仕上げ H100 塩ビ見切	EP <NM−8585> (GB−R t12.5+t12.5)	C S	GB−NC <NM−0441>	S	塩化ビニル	○	
	スタッフステーション	FL ±0	+2.0	2700	不燃	—	ビニル床シートt2.0（溶接）	C	床仕上げ H100 塩ビ見切	EP <NM−8585> (GB−R t12.5+t12.5)	C S	ロックウール化粧吸音板19 <NM−8599> (GB−NC t9.5張物)	S	塩化ビニル		ライニング、流し台 L1200 受付カウンター、気流管ST
	ミキシング室	FL ±0	+2.0	2700	不燃	—	ビニル床シートt2.0（溶接）	C	床仕上げ H100 塩ビ見切	EP <NM−8585> (GB−R t12.5+t12.5)	C S	ロックウール化粧吸音板19 <NM−8599> (GB−NC t9.5張物)	S	塩化ビニル		ライニング
	休憩室	FL ±0	+2.0	2700	不燃	—	ビニル床シートt2.0（溶接）	C	ビニル幅木 H60	不燃ビニル壁紙 <NM−0249> (GB−R t12.5+t12.5)	C S	ロックウール化粧吸音板19 <NM−8599> (GB−NC t9.5張物)	S	塩化ビニル	○	
	WC1	FL ±0	+2.0	2500	不燃	—	ビニル床シートt2.0（溶接）	C	床仕上げ H100 塩ビ見切	KBt6 EP−G <NM−8585> (GB−R t12.5)	C S	KB16 EP−G <NM−8585>	S	塩化ビニル		ライニング 鏡巻框
	WC2 <陰圧>	FL ±0	+2.0	2500	不燃	—	ビニル床シートt2.0（溶接）	C	床仕上げ H300 塩ビ見切	KBt6 EP−G <NM−8585> (GB−R t12.5)	C S	KB16 EP−G <NM−8585>	S	塩化ビニル		化粧框、手摺：L型・可倒型 ライニング 鏡巻框
	車椅	FL −100	±0	2700	準不燃	—	コンクリートモノリシック	C	—	磁性吹付タイル	C S	KB16 EP−G <NM−8585>	S	アルミ		
	扇下1〜3	FL ±0	+2.0	2700	準不燃	—	ビニル床シートt2.0（溶接）	C	床仕上げ H300	不燃ビニル壁紙 <NM−0249> (GB−R t12.5+t12.5,W1,W3)	C S	ロックウール化粧吸音板19 <NM−8599> (GB−R t9.5張物)	S	塩化ビニル		ストレッチャーガード、コーナーガード
感染管理	備品倉庫1・2	FL ±0	+2.0	2700	不燃	—	ビニル床シートt2.0（溶接）	C	ビニル幅木 H60	不燃ビニル壁紙 <NM−0249> (GB−R t12.5+t12.5,W1,W3)	C S	GB−NC <NM−0441>	S	塩化ビニル		
	災害物品倉庫	FL ±0	+2.0	2700	不燃	—	ビニル床シートt2.0（溶接）	C	ビニル幅木 H60	不燃ビニル壁紙 <NM−0249> (GB−R t12.5+t12.5,W2,W3)	C S	GB−NC <NM−0441>	S	塩化ビニル	○	
カルテ管理室	カルテ室1	FL ±0 −50	+2.0	3000	準不燃	—	ビニル床シートt2.0（溶接）	C	ビニル幅木 H60	不燃ビニル壁紙 <NM−0249> (GB−R t12.5+t12.5,W1,W3)	C S	GB−NC <NM−0441>	S	塩化ビニル	○	床1電動集密ラック用レール埋め込み
	カルテ室2・3	FL ±0	+2.0	2700	不燃	—	ビニル床シートt2.0（溶接）	C	ビニル幅木 H60	不燃ビニル壁紙 <NM−0249> (GB−R t12.5+t12.5,W2,W3)	C S	GB−D <QM−9824>	S	塩化ビニル	○	
	職員WC	FL ±0	+2.0	2500	不燃	—	ビニル床シートt2.0（溶接）	C	床仕上げ H100 塩ビ見切	KBt6 EP−G <NM−8585> (GB−R t12.5,W3)	C S	KB16 EP−G <NM−8585>	S	塩化ビニル		ライニング 鏡巻框
	ELVホール1・2	FL ±0	+2.0	2700	不燃	—	ビニル床シートt2.0（溶接）	C	床仕上げ H300 塩ビ見切	不燃ビニル壁紙 <NM−0249> (GB−R t12.5+t12.5,W1,W2,W3)	C S	GB−NC <NM−0441>	S	塩化ビニル		
	ｱﾌﾀｰ処置	FL ±0	±0	直天	不燃	—	防塵塗装	C	—	ボード張貼 <NM−8606> (GB−R t12.5,W1,W2)	C S	デッキプレート現わし		−	−	−
2F 診察	扇下・待合	FL ±0	+2.0	2700	準不燃	—	ビニル床シートt2.0（溶接）	C	床仕上げ H300 塩ビ見切	不燃ビニル壁紙 <NM−0249> (GB−R t12.5+t12.5,W1,W2,W3)	C S	ロックウール化粧吸音板19 <NM−8599> (GB−R t9.5張物)	S	塩化ビニル	○	ストレッチャーガード、コーナーガード
	受付1	FL ±0	+2.0	2700	不燃	—	ビニル床シートt2.0（溶接）	C	ビニル幅木 H60	不燃ビニル壁紙 <NM−0249> (GB−R t12.5+t12.5,W3)	C S	ロックウール化粧吸音板19 (GB−NC t9.5張物)	S	塩化ビニル		受付カウンター、気流管ST
	診察室1・2 （乳腺外科）	FL ±0	+2.0	2700	不燃	—	ビニル床シートt2.0（溶接）	C	床仕上げ H100 塩ビ見切	EP <NM−8585> (GB−R t12.5+t12.5,W3)	C S	ロックウール化粧吸音板19 <NM−8599> (GB−NC t9.5張物)	S	塩化ビニル		ライニング
	処置室 （乳腺外科）	FL ±0	+2.0	2700	不燃	—	ビニル床シートt2.0（溶接）	C	床仕上げ H100 塩ビ見切	EP <NM−8585> (GB−R t12.5+t12.5,W3)	C S	ロックウール化粧吸音板19 <NM−8599> (GB−NC t9.5張物)	S	塩化ビニル		ライニング キュービクルカーテン、レール
	栄養指導室	FL ±0	+2.0	2700	不燃	—	ビニル床シートt2.0（溶接）	C	床仕上げ H100 塩ビ見切	EP <NM−8585> (GB−R t12.5+t12.5,W3)	C S	ロックウール化粧吸音板19 <NM−8599> (GB−NC t9.5張物)	S	塩化ビニル		
	廊下1〜3	FL ±0	+2.0	2700	準不燃	—	ビニル床シートt2.0（溶接）	C	床仕上げ H300	不燃ビニル壁紙 <NM−0249> (GB−R t12.5+t12.5,W1,W3)	C S	ロックウール化粧吸音板19 <NM−8599> (GB−R t9.5張物)	S	塩化ビニル		ストレッチャーガード、コーナーガード
光学底部 化学療法	受付2	FL ±0	+2.0	2700	不燃	—	ビニル床シートt2.0（溶接）	C	ビニル幅木 H60	不燃ビニル壁紙 <NM−0249> (GB−R t12.5+t12.5,W3)	C S	ロックウール化粧吸音板19 <NM−8599> (GB−NC t9.5張物)	S	塩化ビニル		受付カウンター、気流管ST
	説明室2・3	FL ±0	+2.0	2700	不燃	—	ビニル床シートt2.0（溶接）	C	ビニル幅木 H60	不燃ビニル壁紙 <NM−0249> (GB−R t12.5+t12.5,W3)	C S	ロックウール化粧吸音板19 <NM−8599> (GB−NC t9.5張物)	S	塩化ビニル		
	特合室	FL ±0	+2.0	2700	不燃	—	ビニル床シートt2.0（溶接）	C	床仕上げ H100 塩ビ見切	不燃ビニル壁紙 <NM−0249> (GB−R t12.5+t12.5,W3)	C S	ロックウール化粧吸音板19 <NM−8599> (GB−NC t9.5張物)	S	塩化ビニル		
	処置スペース 光学底療室	FL ±0	+2.0	2700	準不燃	—	ビニル床シートt2.0（溶接）	C	床仕上げ H100 塩ビ見切	EP <NM−8585> (GB−R t12.5+t12.5,W3)	C S	ロックウール化粧吸音板19 <NM−8599> (GB−R t9.5張物)	S	塩化ビニル		ライニング、手摺、コーナーガード キュービクルカーテン、レール
	気管支鏡処置室 <陰圧>	FL ±0	+2.0	2700	不燃	—	ビニル床シートt2.0（溶接）	C	床仕上げ H100 塩ビ見切	EP <NM−8585> (GB−R t12.5+t12.5,W3)	C S	ロックウール化粧吸音板19 <NM−8599> (GB−NC t9.5張物)	S	塩化ビニル		
	XTV3 <陰圧>	FL −150	+2.0	3000	不燃	—	ビニル床シートt4.0（溶接）	C	床仕上げ H100 塩ビ見切	EP <NM−8585> (GB−RZ t14.5+GB−R t12.5) (裏3+GB−RZ t14.5)	C S	KB16 EP−G <NM−8585> スラブまで立上げ	C S	KB16 EP−G	S	塩化ビニル	床配線ピット シンク L600、パブリック流し、ライニング、コーナーガード キュービクルカーテン、レール
	XTV4	FL −150	+2.0	3000	不燃	—	ビニル床シートt4.0（溶接）	C	床仕上げ H100 塩ビ見切	EP <NM−8585> (GB−RZ t14.5+GB−R t12.5) (裏3+GB−RZ t14.5)	C S	KB16 EP−G <NM−8585> スラブまで立上げ	C S	KB16 EP−G	S	塩化ビニル	床配線ピット シンク L600、パブリック流し、ライニング、コーナーガード キュービクルカーテン、レール
	操作室	FL −150	+2.0	2700	不燃	—	ビニル床タイルt6.0 (フリーアクセスフロア H150)	C	ビニル幅木 H60	EP <NM−8585> (GB−R t12.5+t12.5,W3)	C S	ロックウール化粧吸音板19 <NM−8599> (GB−NC t9.5張物)	S	塩化ビニル		RC床：断熱遮談
	上部検査室1〜3	FL ±0	+2.0	2700	準不燃	—	ビニル床シートt2.0（溶接）	C	床仕上げ H100 塩ビ見切	EP−G <QM−9816> (GB−R t12.5+t12.5,W3)	C S	KB16 EP−G <QM−9816>	S	塩化ビニル		内装開収納庫 (D800 L4000) ライニング
	下部検査室1・2	FL ±0	+2.0	2700	準不燃	—	ビニル床シートt2.0（溶接）	C	床仕上げ H100 塩ビ見切	EP−G <QM−9816> (GB−R t12.5+t12.5,W3)	C S	KB16 EP−G <QM−9816>	S	塩化ビニル		内装開収納庫 (D800 L4000) ライニング
	作業通路	FL ±0	+2.0	2700	準不燃	—	ビニル床シートt2.0（溶接）	C	床仕上げ H100 塩ビ見切	EP−G <QM−9816> (GB−R t12.5+t12.5,W3)	C S	KB16 EP−G <QM−9816>	S	塩化ビニル		ライニング、SUSシンク L1500、シンク L600×2 上部吊戸棚x2
	カンファレンス準備室	FL ±0	+2.0	2700	不燃	—	ビニル床シートt2.0（溶接）	C	ビニル幅木 H60	不燃ビニル壁紙 <NM−0249> (GB−R t12.5+t12.5,W3)	C S	ロックウール化粧吸音板19 <NM−8599> (GB−NC t9.5張物)	S	塩化ビニル	○	ライニング、アコーディオンカーテン
	カンファレンス室	FL ±0	+2.0	2700	不燃	—	ビニル床シートt2.0（溶接）	C	ビニル幅木 H60	不燃ビニル壁紙 <NM−0249> (GB−R t12.5+t12.5,W3)	C S	ロックウール化粧吸音板19 <NM−8599> (GB−NC t9.5張物)	S	塩化ビニル	○	モニター下地
	器材室	FL ±0	+2.0	2700	不燃	—	ビニル床シートt2.0（溶接）	C	ビニル幅木 H60	不燃ビニル壁紙 <NM−0249> (GB−R t12.5+t12.5,W3)	C S	ロックウール化粧吸音板19 <NM−8599> (GB−R t9.5張物)	S	塩化ビニル		
	洗浄室	FL ±0	+2.0	2700	不燃	—	ビニル床シートt2.0（溶接）	C	床仕上げ H100 塩ビ見切	EP−G <NM−8585> (GB−R t12.5+t12.5,W3)	C S	KB16 EP−G <NM−8585>	S	塩化ビニル		SUS幅比シンク L1500x2、シンク L600、パブリック流し ライニング
	更衣室1〜4	FL ±0	+2.0	2700	不燃	—	ビニル床シートt2.0（溶接）	C	ビニル幅木 H60	不燃ビニル壁紙 <NM−0249> (GB−R t12.5+t12.5,W3)	C S	ロックウール化粧吸音板19 <NM−8599> (GB−R t9.5張物)	S	塩化ビニル		
	職員更衣室1・2	FL ±0	+2.0	2700	不燃	—	ビニル床シートt2.0（溶接）	C	ビニル幅木 H60	不燃ビニル壁紙 <NM−0249> (GB−R t12.5+t12.5,W3)	C S	ロックウール化粧吸音板19 <NM−8599> (GB−R t9.5張物)	S	塩化ビニル	○	
	WC1〜4	FL ±0	+2.0	2500	不燃	—	ビニル床シートt2.0（溶接）	C	床仕上げ H100 塩ビ見切 床仕上げH300(WC2)	KBt6 EP−G <NM−8585> (GB−R t12.5,W3)	C S	KB16 EP−G <NM−8585>	S	塩化ビニル		化粧框、手摺：L型・可倒型 ライニング 鏡巻框
	化学療法室	FL ±0	+2.0	2700	準不燃	—	ビニル床シートt2.0（溶接）	C	床仕上げ H100 塩ビ見切	不燃ビニル壁紙 <NM−0249> (GB−R t12.5+t12.5,W3)	C S	ロックウール化粧吸音板19 <NM−8599> (GB−R t9.5張物)	S	塩化ビニル	○	ライニング、シンク L1200、コーナーガード キュービクルカーテン、レール
	ミキシング室	FL ±0	+2.0	2700	不燃	—	ビニル床シートt2.0（溶接）	C	床仕上げ H100 塩ビ見切	KBt6 EP−G <NM−8585> (GB−R t12.5,W3)	C S	KB16 EP−G <NM−8585>	S	塩化ビニル		
	汚物室	FL ±0	+2.0	2700	不燃	—	ビニル床シートt2.0（溶接）	C	床仕上げ H100 塩ビ見切	KBt6 EP−G <NM−8585> (GB−R t12.5)	C S	KB16 EP−G <NM−8585>	S	塩化ビニル		
	車椅子WC1・2	FL ±0	+2.0	2500	不燃	—	ビニル床シートt2.0（溶接）	C	床仕上げ H300 塩ビ見切	KBt6 EP−G <NM−8585> (GB−R t12.5)	C S	KB16 EP−G <NM−8585>	S	塩化ビニル		化粧框、手摺：L型・可倒型 ライニング 鏡巻框
	リネン庫	FL ±0	+2.0	2500	不燃	—	ビニル床シートt2.0（溶接）	C	ビニル幅木 H60	不燃ビニル壁紙 <NM−0249> (GB−R t12.5+t12.5,W1)	C S	GB−NC <NM−0441>	S	塩化ビニル		中間2段
	物入	FL ±0	+2.0	2500	不燃	—	ビニル床シートt2.0（溶接）	C	ビニル幅木 H60	不燃ビニル壁紙 <NM−0249> (GB−R t12.5+t12.5,W3)	C S	GB−NC <NM−0441>	S	塩化ビニル		中間2段
	WC（M）	FL −50	±0	2500	不燃	—	外壁座布張巾t15	C	床仕上げ H100	KBt6 EP−G <NM−8585> (GB−R t12.5+t12.5,W3)	C S	KB16 EP−G <NM−8585>	S	塩化ビニル		気密カウンター、化粧扉、SK ライニング、トイレブース 鏡巻框
	WC（W）	FL −50	±0	2500	不燃	—	外壁座布張巾t15	C	床仕上げ H100	KBt6 EP−G <NM−8585> (GB−R t12.5+t12.5,W3)	C S	KB16 EP−G <NM−8585>	S	塩化ビニル		気密カウンター、化粧扉 ライニング、トイレブース 鏡巻框
	WC車椅子	FL ±0	+2.0	2500	不燃	—	ビニル床シートt2.0（溶接）	C	床仕上げ H300 塩ビ見切	KBt6 EP−G <NM−8585> (GB−R t12.5,W2)	C S	KB16 EP−G <NM−8585>	S	塩化ビニル		化粧框、手摺：L型・可倒型 ライニング 鏡巻框
	職員WC	FL ±0	+2.0	2500	不燃	—	ビニル床シートt2.0（溶接）	C	床仕上げ H100 塩ビ見切	KBt6 EP−G <NM−8585> (GB−R t12.5,W1,W3)	C S	KB16 EP−G <NM−8585>	S	塩化ビニル		気密カウンター、化粧扉 ライニング 鏡巻框
	機械室	FL ±0	±0	直天	不燃	—	防塵塗装	C	—	グラスウールマット t50 <NM−8606> (GB−R t12.5,W1,W2)	C S	グラスウールマット t50 <NM−8606>	C	塩化ビニル		
	ELVホール1	FL ±0	+2.0	2700	不燃	—	ビニル床シートt2.0（溶接）	C	ビニル幅木 H60	不燃ビニル壁紙 <NM−0249> (W1,W2,W3)	C S	ロックウール化粧吸音板19 <NM−8599> (GB−R t9.5張物)	S	塩化ビニル		
	ELVホール2	FL ±0	+2.0	2700	不燃	—	ビニル床シートt2.0（溶接）	C	床仕上げ H300	不燃ビニル壁紙 <NM−0249> (GB−R t12.5+t12.5,W2,W3)	C S	ロックウール化粧吸音板19 <NM−8599> (GB−R t9.5張物)	S	塩化ビニル	○	手摺、コーナーガード

竣工図
竣工日 '14.01.06
工事監理者 承認者

凡例

躯体等の下地

C	コンクリート下地	P	PC下地
B	コンクリートブロック下地		
S	軽量鉄骨下地		
W	木造下地		
A	ALC下地		
O	押出成形セメント板		

塗料記号

SOP	合成樹脂調合ペイント	EP−1	合成樹脂エマルションペイント（外部用）
VE	塩化ビニル樹脂エナメル	EP−2	合成樹脂エマルションペイント（内部用）
AE	アクリル樹脂エナメル	EP	合成樹脂エマルションペイント
FE	フタル樹脂エナメル	CL	クリアラッカー
UE	ポリウレタン樹脂エナメル		
GP	塩化ゴム系塗料	TPA	：ライニング メラミンポストフォーム

床防水

A	アスファルト防水		
A（冷）	アスファルト防水（冷工法）		
S	シート防水		
L	塗膜防水		
M	モルタル防水		
ST	ステンレス防水		

屋の区画部材

W1	：耐火区画 遮光可壁 <FP060NP−0174>
	GB−F12.5+12.5
W2	：耐火区画 遮光可壁 <FP060NP−0007>
	GB−F121+121
W3	：耐火上主要な備仕切壁 <FP060NP−0174>
	GB−F12.5+12.5

防火性能認定番号（ ）内に示す

ボード番号・不燃材認定番号

GB−R	せっこうボード（12.5以上）	NM−8619号	RB	ロックウール吸音板	NM−8599号	GB−R−H	普通硬質せっこうボード
GB−NC	不燃無機せっこうボード（9.5）	NM−8613号	RW	吹付ロックウール	NM−8601号		フネン太毛straw
GB−NC	天井用化粧せっこうボード	NM−0441号（開口部）	GWB	グラスウール化粧板	NM−8606号		化粧看ピシート
GB−D	盟用不燃化粧せっこうボード	NM−0128号	KB	繊維混入けい酸カルシウム板	NM−8578号		
GB−F	強化せっこうボード（12.5以上）	NM−8615号	GB−S	シーリングせっこうボード（12.5以上）	NM−9639号		
GB−RZ	鉛貼せっこうボード（14.5）	NM−8619号					

※は、百野石膏（株）の個別認定品を示す

ボード番号・張不燃材認定番号

GB−R	せっこうボード（9.5）	QM−9828号	
GB−D	化粧せっこうボード	QM−9824号	
GB−P	吸音用あなあきせっこうボード（9.5、12.5）	QM−9827号	
	硬質木セメント板	QM−9706号	
	木毛セメント板	QM−9701号	
GB−S	シーリングせっこうボード（9.5以上）	QM−9826号	

SHIMIZU DESIGN BUILD SINCE 1804

新潟市民病院管理課

清水建設株式会社一級建築士事務所

設計責任者	グループ長	担当	確認
堀 伸光	太村 敏夫	堀 伸光	寺本 竜介
	北陸支店 設計部	グループ長	担当
	設備部門	小島 哲	加藤栄一郎

確認
片山 春博

'13・02・15 年月日

79 12A666S

新潟市民病院 新病棟建設事業

内部仕上表（1）

A − 20

一級建築士第272645号 堀 伸光

内部仕上表

階	室名	床 躯体高	床 仕上高	天井高	内装制限	床 防水	床 仕上	巾木 下地	巾木 仕上	壁 仕上（下地）	下地	天井 仕上（下地）	下地	階段	ﾌﾟﾗｽﾁｯｸﾀｲﾙ	備考
3F	廊下1～4	FL ±0	+2.0	2700	準不燃	—	ビニル床シート t2.0	C	ビニル幅木 H60	不燃ビニル壁紙 <NM-0249> (GB-R t12.5+t12.5,W1,W3)	C S	GB-D t9.5 <QM-9824>	S	塩化ビニル		
	会議室1	FL −150	+6.5	2700	不燃	—	タイルカーペット t6.5 (フリーアクセスフロア H150)	C	ビニル幅木 H60	不燃ビニル壁紙 <NM-0249> (GB-R t12.5+t12.5,W1,W3)	C S	ロックウール化粧吸音板9 <NM-8599> (GB-NC t9.5強張り)	S	塩化ビニル	O	RC床：断面塗装
	会議室2 (学生控室)	FL ±0	+6.5	2700	不燃	—	タイルカーペット t6.5	C	ビニル幅木 H60	不燃ビニル壁紙 <NM-0249> (GB-R t12.5+t12.5,W1,W3)	C S	ロックウール化粧吸音板9 <NM-8599> (GB-NC t9.5強張り)	S	塩化ビニル	O	
	大会議室	FL ±0	+6.5	3000 3400	準不燃	—	タイルカーペット t6.5	C	ビニル幅木 H60 木目幅木CL H60	不燃ビニル壁紙 <NM-0249> (GB-R t12.5+t12.5,W1,W3) 化粧石ビシート貼 <NM-2394>	C S	ロックウール化粧吸音板9 <NM-8599> (GB-R t9.5強張り)	S	塩化ビニル	O	スクリーンボックス×2 化粧巾：塩ビシート（木目）貼り
	アンプラック	FL ±0	+2.0	2700	不燃	—	ビニル床シート t2.0	C	ビニル幅木 H60	不燃ビニル壁紙 <NM-0249> (GB-R t12.5+t12.5,W1,W3)	C S	GB-NC <NM-0441>	S	塩化ビニル		
	倉庫1・2	FL ±0	+2.0	2700	不燃	—	ビニル床シート t2.0	C	ビニル幅木 H60	不燃ビニル壁紙 <NM-0249> (GB-R t12.5+t12.5,W1,W3)	C S	GB-NC <NM-0441>	S	塩化ビニル	O	
	会議室3 (学生控室)	FL ±0	+6.5	2700	不燃	—	タイルカーペット t6.5	C	ビニル幅木 H60	不燃ビニル壁紙 <NM-0249> (GB-R t12.5+t12.5,W1,W3)	C S	ロックウール化粧吸音板9 <NM-8599> (GB-NC t9.5強張り)	S	塩化ビニル	O	RC床：断面塗装
	医療情報研修室	FL −150	+6.5	2700	不燃	—	タイルカーペット t6.5 (フリーアクセスフロア H150)	C	ビニル幅木 H60	不燃ビニル壁紙 <NM-0249> (GB-R t12.5+t12.5,W1,W3)	C S	ロックウール化粧吸音板9 <NM-8599> (GB-NC t9.5強張り)	S	塩化ビニル	O	RC床：断面塗装
	看護師休憩室	FL ±0	+2.0	2700	不燃	—	ビニル床シート t2.0	C	ビニル幅木 H60	不燃ビニル壁紙 <NM-0249> (GB-R t12.5+t12.5,W1,W3)	C S	ロックウール化粧吸音板9 <NM-8599> (GB-NC t9.5強張り)	S	塩化ビニル	O	手洗い、シンク L1200 スチールパーテーションW4500×H2700
	スキルステーション	FL ±0	+2.0	2700	不燃	—	タイルカーペット t6.5	C	ビニル幅木 H60	不燃ビニル壁紙 <NM-0249> (GB-R t12.5+t12.5,W1,W3)	C S	ロックウール化粧吸音板9 <NM-8599> (GB-NC t9.5強張り)	S	塩化ビニル		RC床：断面塗装
	電話予約室	FL −150	+6.5	2700	不燃	—	タイルカーペット t6.5 (フリーアクセスフロア H150)	C	ビニル幅木 H60	不燃ビニル壁紙 <NM-0249> (GB-R t12.5+t12.5,W3)	C S	ロックウール化粧吸音板9 <NM-8599> (GB-NC t9.5強張り)	S	塩化ビニル	O	RC床：断面塗装
	前室	FL ±0	+2.0	2700	不燃	—	ビニル床シート t2.0	C	ビニル幅木 H60	不燃ビニル壁紙 <NM-0249> (GB-R t12.5+t12.5,W3)	C S	GB-NC <NM-0441>	S	塩化ビニル		
	当直室1～7	FL ±0	+2.0	2700	不燃	—	ビニル床シート t2.0	C	ビニル幅木 H60	不燃ビニル壁紙 <NM-0249> (GB-R t12.5+t12.5)	C S	GB-NC <NM-0441>	S	塩化ビニル	O	
	WC1・2	FL ±0	+2.0	2500	不燃	—	ビニル床シート t2.0	C	ビニル幅木 H60	KBt6 EP-G <NM-8585> (GB-R t12.5,W3)	C S	KB16 EP-G <NM-8585>	S	塩化ビニル		ライニング 鏡巻窓
	病衣1・2	FL ±0	+2.0	2500	不燃	—	ビニル床シート t2.0	C	ビニル幅木 H60	KBt6 EP-G <NM-8585> (GB-R t12.5,W3)	C S	KB16 EP-G <NM-8585>	S	塩化ビニル		
	US1・2						TOTO：JSV0812L両導、手摺									TOTO：JSV0812L両導、手摺
	男子WC	FL ±0	+2.0	2500	不燃	—	外掃産花崗岩 t15	C	床材立上げ H100	KBt6 EP-G <NM-8585> (GB-R t12.5,W3)	C S	KB16 EP-G <NM-8585>	S	塩化ビニル		洗面カウンター、化粧鏡 ライニング、トイレブース 鏡巻窓
	女子WC	FL ±0	+2.0	2500	不燃	—	外掃産花崗岩 t15	C	床材立上げ H100	KBt6 EP-G <NM-8585> (GB-R t12.5,W3)	C S	KB16 EP-G <NM-8585>	S	塩化ビニル		洗面カウンター、化粧鏡 ライニング、トイレブース 鏡巻窓
	車椅子WC	FL ±0	+2.0	2500	不燃	—	ビニル床シート t2.0	C	ビニル幅木 H60	KBt6 EP-G <NM-8585> (GB-R t12.5,W3)	C S	KB16 EP-G <NM-8585>	S	塩化ビニル		化粧鏡、手摺：L型・可倒型 ライニング 鏡巻窓
	廊談室	FL ±0	+2.0	2500	不燃	—	ビニル床シート t2.0	C	ビニル幅木 H60	不燃ビニル壁紙 <NM-0249> (GB-R t12.5,W3)	C S	KB16 EP-G <NM-8585>	S	塩化ビニル		シンク L1200
	倉庫3	FL ±0	+2.0	2700	不燃	—	ビニル床シート t2.0	C	ビニル幅木 H60	不燃ビニル壁紙 <NM-0249> (GB-R t12.5+t12.5,W3)	C S	GB-NC <NM-0441>	S	塩化ビニル		
	男子ロッカー室	FL ±0	+2.0	2700	不燃	—	ビニル床シート t2.0	C	ビニル幅木 H60	不燃ビニル壁紙 <NM-0249> (GB-R t12.5+t12.5,W3)	C S	GB-NC <NM-0441>	S	塩化ビニル		ライニング カーテン、レール
	女子ロッカー室	FL ±0	+2.0	2700	不燃	—	ビニル床シート t2.0	C	ビニル幅木 H60	不燃ビニル壁紙 <NM-0249> (GB-R t12.5+t12.5,W3)	C S	GB-NC <NM-0441>	S	塩化ビニル		ライニング カーテン、レール
	ELVホール1	FL ±0	+2.0	2700	不燃	—	ビニル床シート t2.0	C	ビニル幅木 H60	不燃ビニル壁紙 <NM-0249> (W1,W2)	C S	GB-NC <NM-0441>	S	塩化ビニル		
	ELVホール2	FL ±0	+2.0	2700	不燃	—	ビニル床シート t2.0	C	ビニル幅木 H60	不燃ビニル壁紙 <NM-0249> (GB-R t12.5+t12.5,W2,W3)	C S	ロックウール化粧吸音板9 <NM-8599> (GB-R t9.5強張り)	S	塩化ビニル	O	
	PS	FL −	+0.0	直天	不燃	—	メッシュ	—	—	グラスウールマット t50 <NM-8606> (GB-R t12.5,W1,W2)	C S	デッキプレート現わし				ファインフロア張骨下地（さび止め塗装）
4F	廊下1～3	FL ±0	+2.0	2700	準不燃	—	ビニル床シート t2.0（溶接）	C	床材立上げ H300 幅木見切	不燃ビニル壁紙 <NM-0249> (GB-R t12.5+t12.5,W1,W3)	C S	不燃ビニル壁紙 <NM-0249> (GB-R t9.5強張り)	S	塩化ビニル		手摺、コーナーガード
	食堂・配膳コーナー	FL ±0	+2.0	2700	準不燃	—	ビニル床シート t2.0（溶接）	C	床材立上げ H300 幅木見切	不燃ビニル壁紙 <NM-0249> (GB-R t12.5+t12.5,W3)	C S	不燃ビニル壁紙 <NM-0249> (GB-R t9.5強張り)	S	塩化ビニル	O	シンク L1200（下棚据付）
	心理士・ワーカー室	FL ±0	+2.0	2700	不燃	—	ビニル床シート t2.0（溶接）	C	ビニル幅木 H60	不燃ビニル壁紙 <NM-0249> (GB-R t12.5+t12.5,W1,W3)	C S	ロックウール化粧吸音板9 <NM-8599> (GB-NC t9.5強張り)	S	塩化ビニル	O	ライニング
	相談・心理室1・2	FL ±0	+2.0	2700	不燃	—	ゴム床シート t2.0	C	ビニル幅木 H60	不燃ビニル壁紙 <NM-0249> (GB-R t12.5+t12.5,W3)	C S	不燃ビニル壁紙 <NM-0249> (GB-NC t9.5強張り)	S	塩化ビニル	O	
	面談室	FL ±0	+2.0	2700	不燃	—	ビニル床シート t2.0（溶接）	C	ビニル幅木 H60	不燃ビニル壁紙 <NM-0249> (GB-R t12.5+t12.5,W2,W3)	C S	不燃ビニル壁紙 <NM-0249> (GB-R t9.5強張り)	S	塩化ビニル	O	ライニング
	家族用WC	FL ±0	+2.0	2500	—	—	ビニル床シート t2.0（溶接）	C	床材立上げ H100 幅木見切	KBt6 EP-G <NM-8585> (GB-R t12.5,W3)	C S	KB16 EP-G <NM-8585>	S	塩化ビニル		ライニング、L型手摺 鏡巻窓
	前室	FL ±0	+2.0	2700	準不燃	—	ビニル床シート t2.0（溶接）	C	床材立上げ H300 幅木見切	EP <NM-8585> (GB-R t12.5+t12.5,W3)	C S	KB16 EP <NM-8585>	S	塩化ビニル		ストレッチャーガード
	PICU1・2	FL ±0	+2.0	2700	不燃	—	ビニル床シート t2.0（溶接）	C	ビニル幅木 H60	EP <NM-8585> (GB-R t12.5+t12.5,W3)	C S	KB16 EP <NM-8585>	S	塩化ビニル	O	ライニング、配管隠しSUSプレート コーナーガード
	PICU WC	FL ±0	+2.0	2500	—	—	ビニル床シート t2.0（溶接）	C	床材立上げ H100 幅木見切	KBt6 EP-G <NM-8585> (GB-R t12.5,W3)	C S	KB16 EP-G <NM-8585>	S	塩化ビニル		ライニング 鏡巻窓
	リカバリー室1～3	FL −150	+2.0	3000	不燃	—	ビニル床シート t2.0（溶接）	C	床材立上げ H100 幅木見切	EP <NM-8585> (GB-R t12.5+GB-F t12.5) クッション付化粧シート	C S	KB16 EP <NM-8585>	S	塩化ビニル	O	ステンレス製便器、目隠し壁RC製
	リカバリー室前室	FL ±0	+2.0	2500	準不燃	—	ビニル床シート t2.0（溶接）	C	床材立上げ H300 幅木見切	EP <NM-8585> (GB-R t12.5+t12.5,W3)	C S	KB16 EP <NM-8585>	S	塩化ビニル		ライニング、配管隠しSUSプレート コーナーガード
	廊衣室	FL ±0	+2.0	2500	—	—	ビニル床シート t2.0（溶接）	C	床材立上げ H100 幅木見切	KBt6 EP-G <NM-8585> (GB-R t12.5,W3)	C S	KB16 EP-G <NM-8585>	S	塩化ビニル		ライニング、配管隠しSUSプレート コーナーガード

階	室名	床 躯体高	床 仕上高	天井高	内装制限	床 防水	床 仕上	巾木 下地	巾木 仕上	壁 仕上（下地）	下地	天井 仕上（下地）	下地	階段	ﾌﾟﾗｽﾁｯｸﾀｲﾙ	備考
	US															
	スタッフ廊下	FL ±0	+2.0	2700	準不燃	—	ビニル床シート t2.0（溶接）	C	ビニル幅木 H60	不燃ビニル壁紙 <NM-0249> (GB-R t12.5+t12.5,W3)	C S	ロックウール化粧吸音板9 <NM-8599> (GB-R t9.5強張り)	S	塩化ビニル		
	休憩室1	FL ±0	+2.0	2700	不燃	—	ビニル床シート t2.0（溶接）	C	ビニル幅木 H60	不燃ビニル壁紙 <NM-0249> (GB-R t12.5+t12.5)	C S	ロックウール化粧吸音板9 <NM-8599> (GB-NC t9.5強張り)	S	塩化ビニル		化粧鏡
	休憩室2	FL ±0	+2.0	2700	不燃	—	ビニル床シート t2.0（溶接）	C	ビニル幅木 H60	不燃ビニル壁紙 <NM-0249> (GB-R t12.5+t12.5,W3)	C S	ロックウール化粧吸音板9 <NM-8599> (GB-NC t9.5強張り)	S	塩化ビニル	O	シンク L1200、ライニング
	カンファレンス室	FL ±0	+2.0	2700	不燃	—	ビニル床シート t2.0（溶接）	C	ビニル幅木 H60	不燃ビニル壁紙 <NM-0249> (GB-R t12.5+t12.5,W3)	C S	ロックウール化粧吸音板9 <NM-8599> (GB-NC t9.5強張り)	S	塩化ビニル	O	ライニング
	処物処理室	FL ±0	+2.0	2500	不燃	—	ビニル床シート t2.0（溶接）	C	床材立上げ H100 幅木見切	KBt6 EP-G <NM-8585> (GB-R t12.5,W3)	C S	KB16 EP-G <NM-8585>	S	塩化ビニル		シンク、ライニング
	WC	FL ±0	+2.0	2500	不燃	—	ビニル床シート t2.0（溶接）	C	床材立上げ H100 幅木見切	KBt6 EP-G <NM-8585> (GB-R t12.5,W3)	C S	KB16 EP-G <NM-8585>	S	塩化ビニル		ライニング 鏡巻窓
	リネン	FL ±0	+2.0	2500	不燃	—	ビニル床シート t2.0（溶接）	C	ビニル幅木 H60	EP <NM-8585> (GB-R t12.5+t12.5,W3)	C S	GB-NC <NM-0441>	S	塩化ビニル		
	スタッフステーション	FL ±0	+2.0	2700	不燃	—	ビニル床シート t2.0（溶接）	C	ビニル幅木 H60	EP <NM-8585> (GB-R t12.5+t12.5,W3)	C S	ロックウール化粧吸音板9 <NM-8599> (GB-NC t9.5強張り)	S	塩化ビニル		ライニング、シンク L1200 スタッフステーションカウンター、気送管ST
	ミキシング室	FL ±0	+2.0	2700	不燃	—	ビニル床シート t2.0（溶接）	C	ビニル幅木 H60	EP <NM-8585> (GB-R t12.5+t12.5,W3)	C S	ロックウール化粧吸音板9 <NM-8599> (GB-NC t9.5強張り)	S	塩化ビニル		ライニング
	診察・処置室	FL ±0	+2.0	2700	不燃	—	ビニル床シート t2.0（溶接）	C	ビニル幅木 H60	EP <NM-8585> (GB-R t12.5+t12.5,W3)	C S	不燃ビニル壁紙 <NM-0249> (GB-NC t9.5強張り)	S	塩化ビニル		ライニング
	器材室	FL ±0	+2.0	2700	不燃	—	ビニル床シート t2.0（溶接）	C	ビニル幅木 H60	不燃ビニル壁紙 <NM-0249> (GB-R t12.5+t12.5,W3)	C S	GB-NC <NM-0441>	S	塩化ビニル		
	面会室	FL ±0	+2.0	2700	不燃	—	ビニル床シート t2.0（溶接）	C	ビニル幅木 H60	不燃ビニル壁紙 <NM-0249> (GB-R t12.5+t12.5,W3)	C S	不燃ビニル壁紙 <NM-0249> (GB-NC t9.5強張り)	S	塩化ビニル		ライニング
	浴室	FL −200	+2.0	2700	不燃	A	100×100タイル	C	—	100×100タイル <告示第1400号> (SUS天井下地)	C S	アルミ成型板t2.0 <告示第1400号> (SUS天井下地)	S	アルミ		ライニング、SUS化粧鏡
	浴室	FL −200 ～−550	+2.0	2700	不燃	A	100×100タイル	C	—	100×100タイル <告示第1400号> (SUS天井下地)	C S	アルミ成型板t2.0 <告示第1400号> (SUS天井下地)	S	アルミ		SUS化粧鏡×2ヶ、丸い場手掛×2ヶ
	保管室（2）	FL ±0	+2.0	2700	不燃	—	ビニル床シート t2.0（溶接）	C	ビニル幅木 H60	EP <NM-8585> (GB-R t12.5+t12.5,W3)	C S	ロックウール化粧吸音板9 <NM-8599> (GB-R t9.5強張り)	S	塩化ビニル	O	コーナーガード
	男子WC	FL ±0	+2.0	2500	不燃	—	ビニル床シート t2.0（溶接）	C	床材立上げ H100 幅木見切	KB16 EP-G <NM-8585> (GB-R t12.5,W3)	C S	KB16 EP-G <NM-8585>	S	塩化ビニル		洗面カウンター、SUS化粧鏡 ライニング 鏡巻窓
	車椅子WC	FL ±0	+2.0	2500	不燃	—	ビニル床シート t2.0（溶接）	C	床材立上げ H300 幅木見切	KB16 EP-G <NM-8585> (GB-R t12.5,W3)	C S	KB16 EP-G <NM-8585>	S	塩化ビニル		SUS化粧鏡、手摺：L型・可倒型 ライニング 鏡巻窓
	女子WC	FL ±0	+2.0	2500	不燃	—	ビニル床シート t2.0（溶接）	C	床材立上げ H100 幅木見切	KB16 EP-G <NM-8585> (GB-R t12.5,W3)	C S	KB16 EP-G <NM-8585>	S	塩化ビニル		洗面カウンター、SUS化粧鏡 ライニング
	保管室（1）	FL ±0	+2.0	2700	不燃	—	ビニル床シート t2.0（溶接）	C	ビニル幅木 H60	EP <NM-8585> (GB-R t12.5+t12.5,W3)	C S	ロックウール化粧吸音板9 <NM-8599> (GB-R t9.5強張り)	S	塩化ビニル		鏡巻窓
	電話室	FL ±0	+2.0	2700	不燃	—	ビニル床シート t2.0（溶接）	C	ビニル幅木 H60	EP <NM-8585> (GB-R t12.5+t12.5,W3)	C S	不燃ビニル壁紙 <NM-0249> (GB-R t9.5強張り)	S	塩化ビニル		
	病室（4床）	FL ±0	+2.0	2700	不燃	—	ビニル床シート t2.0（溶接）	C	床材立上げ H300 幅木見切	不燃ビニル壁紙 <NM-0249> (GB-R t12.5+t12.5,W3)	C S	不燃ビニル壁紙 <NM-0249> (GB-NC t9.5強張り)	S	塩化ビニル	O	SO手洗い、SUS化粧 キュービクルカーテン、レール
	病室（1床）	FL ±0	+2.0	2700	不燃	—	ビニル床シート t2.0（溶接）	C	床材立上げ H300 幅木見切	不燃ビニル壁紙 <NM-0249> (GB-R t12.5+t12.5,W3)	C S	不燃ビニル壁紙 <NM-0249> (GB-NC t9.5強張り)	S	塩化ビニル	O	SO手洗い、SUS化粧鏡
	病室（WC）	FL ±0	+2.0	2700	不燃	—	ビニル床シート t2.0（溶接）	C	床材立上げ H300 幅木見切	不燃ビニル壁紙 <NM-0249> (GB-R t12.5+t12.5,W3)	C S	不燃ビニル壁紙 <NM-0249> (GB-NC t9.5強張り)	S	塩化ビニル		ライニング
	ELVホール1	FL ±0	+2.0	2700	不燃	—	ビニル床シート t2.0（溶接）	C	床材立上げ H300 幅木見切	不燃ビニル壁紙 <NM-0249> (GB-R t12.5+t12.5,W1,W2,W3)	C S	ロックウール化粧吸音板9 <NM-8599> (GB-R t9.5強張り)	S	塩化ビニル		手摺、コーナーガード
	ELVホール2	FL ±0	+2.0	2700	不燃	—	ビニル床シート t2.0（溶接）	C	床材立上げ H300 幅木見切	不燃ビニル壁紙 <NM-0249> (GB-R t12.5+t12.5,W2,W3)	C S	ロックウール化粧吸音板9 <NM-8599> (GB-R t9.5強張り)	S	塩化ビニル	O	手摺、コーナーガード
	PS	FL −	+0.0	直天	不燃	—	ファインフロア	—	—	グラスウールマット t50 <NM-8606> (GB-R t12.5,W1,W2)	C S	—				ファインフロア張骨下地（さび止め塗装）
PH	排煙機械室	FL ±0	±0	直天	不燃	—	断面塗装	C	RC立上げ H100 断面塗装	グラスウールガラスクロス ピン止め (W1) <NM-8606>	C S	グラスウールマット t50 <NM-8606>	C	—		
	送排機械室	FL ±0	±0	直天	不燃	—	断面塗装	C	RC立上げ H100 断面塗装	グラスウールガラスクロス ピン止め (W1) <NM-8606>	C S	グラスウールマット t50 <NM-8606>	C	—		
共通	階段室1	FL ±0	+2.0	2500 (踏学部)	不燃	—	ビニル床シート t2.0（溶接）	C	ビニル幅木 H60 サヤ方折 SOP	EP <NM-8585> (GB-R t12.5+t12.5,W1,W2)	C S	不燃ビニル壁紙 <NM-0249> GB-NC t9.5 <NM-0441> (最上階のみ)	S	塩化ビニル		踏面：既骨現わし SOP <NM-8585> 蹴込：既骨現わし SOP <NM-8585> ロックウール化粧吸音板9 <NM-8599> (GB-R t9.5強張り) (最上階のみ)
	階段室2	FL ±0	+2.0	2500 (踏学部)	準不燃	—	ビニル床シート t2.0（溶接）	C	ビニル幅木 H60 サヤ方折 SOP	EP <QM-9816> (GB-R t12.5+t12.5,W1)	C S	不燃ビニル壁紙 <NM-0249> GB-NC t9.5強張り	S	塩化ビニル		踏面：既骨現わし SOP <NM-8585> 蹴込：既骨現わし SOP <NM-8585> ロックウール化粧吸音板9 <NM-8599> (GB-R t9.5強張り) (最上階のみ)
	EPS	FL ±0	±0	直天	不燃	—	断面塗装	C		GB-R t12.5+t12.5,W1,W3 集地 <NM-8619>	C S	デッキプレート現わし	C	—		
建屋下 2F	建屋下1、2	FL ±0	+2.0	2700	不燃	—	ビニル床シート t2.0（溶接）	C	床材立上げ H300 幅木見切	EP <NM-8585> (GB-R t12.5+t12.5,W1,W2)	C S	ロックウール化粧吸音板9 <NM-8599> (GB-R t9.5強張り)	C	—		手摺、コーナーガード

凡例

躯体等の下地		塗料記号			床防水	壁の区画部材
C コンクリート下地	P PC下地	SOP 合成樹脂調合ペイント	EP−1 合成樹脂エマルションペイント（外部用）	A アスファルト防水	W1 ：耐火区画 耐化切壁 <FP060NP−0174> GB−F12.5+12.5	
B コンクリートブロック下地		VE 塩化ビニル樹脂エナメル	EP−2 合成樹脂エマルションペイント（内部用）	A（冷）アスファルト防水（冷工法）	W2 ：耐火区画 耐化切壁 <FP060NP−0007> GB−F1211+t21	
S 軽量鉄骨下地		AE アクリル樹脂エナメル	EP 合成樹脂エマルションペイント	S シート防水	W3 ：耐火上主要な備化切壁<FP060NP−0174> GB−F12.5+12.5	
W 木造下地		FE フタル樹脂エナメル	CL クリアラッカー	L 塗膜防水		
A ALC下地		UE ポリウレタン樹脂エナメル		M モルタル防水		
O 押出成形セメント板		GP 塩化ゴム系塗料	TPA ：ライニング メラミンポストフォーム	ST ステンレス防水		

防火性能認定番号（ ）内に示す

ボード番号・不燃材認定番号						※は、石膏石膏（板）の個別認定品を示す		ボード番号・準不燃材認定番号	
GB−R	せっこうボード（12.5以上）	NM−8619※	RB	ロックウール吸音板	NM−8599※	GB−R−H 普通硬質せっこうボード	NM−9645※	GB−R	せっこうボード（9.5）	QM−9828※
GB−NC	不燃無機せっこうボード（9.5）	NM−8613※	RW	吹付ロックウール	NM−8601※	フネン太毛straw	NM−0234・0238※	GB−D	化粧せっこうボード	QM−9824※
GB−NC	天井用化粧せっこうボード	NM−0441※（断面塗装）	GWB	グラスウール化粧吸音板	NM−8606※	化粧巾ビシート	NM−2394※	GB−P	吸音用あなあきせっこうボード（9.5、12.5）	QM−9827※
GB−D	壁用不燃化粧せっこうボード	NM−0128※	KB	繊維混入けい酸カルシウム板	NM−8578※				硬質木片セメント板	QM−9706※
GB−F	強化せっこうボード（12.5以上）	NM−8615※	GB−S	シーダングせっこうボード（12.5以上）	NM−9639※				木毛セメント板	QM−9701※
GB−RZ	鉛貼せっこうボード（14.5）	NM−8619※						GB−S	シーダングせっこうボード（9.5以上）	QM−9826※

竣工図
竣工日 '14.01.06

SHIMIZU DESIGN BUILD SINCE 1804	新潟市民病院管理課	清水建設株式会社一級建築士事務所	医療福祉施設 設計部 北陸支店 設計部 設備部又は支店	設計責任者 堀 伸光 / 担当 木村 敏夫 / 北陸支店設計部長 小島 哲 / 担当 加藤栄一郎	グループ長 堀 伸光 / 担当 寺本 竜介 / グループ長 担当 片山 香輝	担当	'13・02・15 年月日	79 12A666S 新潟市民病院 新病棟建設事業	内部仕上表（2）	A − 21	一級建築士第272645号 堀 伸光

階	室名	床				幅木・腰・壁・柱型			天井				備考
		スラブ高 特記以外はFL-10	下地	仕上	仕上高 特記以外はFL±0	幅木 特記以外はH=100	下地	仕上 腰壁：特記以外はH=900	見切	下地	仕上	天井高	
1階	渡り廊下		RC（直）	VS		RS巻上	乾式耐火壁A 乾式耐火遮音壁C GB-R+GB-F	VC 腰壁：FK-C	V	GB-NC	DR	2,700	腰壁見切
	廊下		RC（直）	VS		VS巻上	乾式耐火遮音壁C GB-R+GB-F	EP-G 腰壁：FK-C	V	—	GB-NC(T)	2,700	腰壁見切
	リネン(清潔)		RC（直）	VS		VS巻上	乾式耐火遮音壁C 一般遮音壁 GB-R+GB-F	EP-G	V	—	GB-NC(T)	2,700	
	前室		RC（直）	VS		VS巻上	GB-R+GB-F	EP-G	V	—	GB-NC(T)	2,500	
	リネン(不潔)		RC（直）	VS		VS巻上	一般遮音壁 GB-R+GB-F	EP-G	V	—	GB-NC(T)	2,700	
	スタッフWC3		RC（直）	VS		VS巻上	一般遮音壁	EP-G	V	—	GB-NC(T)	2,500	
	待合、前室	-計-300	NRC（直）	VS		RS巻上	乾式耐火遮音壁C 乾式耐火壁C、一般遮音壁 GB-R+GB-F	VC 腰壁：FK-C	V	GB-NC	DR	3,000	腰壁見切
	倉庫1		RC（直）	VS		VS巻上	乾式耐火遮音壁C 一般遮音壁 GB-R+GB-F	EP-G	V	—	GB-NC(T)	2,500	
	倉庫2		RC（直）	VS		VS巻上	乾式耐火遮音壁C GB-R+GB-F	EP-G	V	—	GB-NC(T)	2,500	
	機械室		RC（直）	防塵			乾式耐火遮音壁C 一般遮音壁	GW-B	V	—	GW-B	直天	
	アラーム弁室		RC（直）	防塵			乾式耐火遮音壁C 一般遮音壁 GB-R+GB-F	EP-G	V	—	EP-G	直天	
	多目的WC		RC（直）	VS		VS巻上 H=300	乾式耐火遮音壁C 一般遮音壁	EP-G	V	GB-NC	DR	2,500	
	SK		RC（直）	VS		VS巻上	乾式耐火遮音壁C 一般遮音壁	EP-G	V	—	GB-NC(T)	2,500	
	WC		RC（直）	VS		VS巻上 H=300	乾式耐火遮音壁C 一般遮音壁	EP-G	V	GB-NC	DR	2,500	
	ロッカー室14		RC（直）	VS		VS巻上	乾式耐火遮音壁C 一般遮音壁 GB-R+GB-F	EP-G	V	—	GB-NC(T)	3,000	
	更衣室1、2		RC（直）	VS		RS巻上	GB-R+GB-F	VC	V	GB-NC	DR	2,500	
	回復室		RC（直）	VS		RS巻上	乾式耐火遮音壁C 一般遮音壁	VC	V	GB-NC	DR	2,700	
	診察室1、2		RC（直）	VS		RS巻上	乾式耐火遮音壁C 一般遮音壁	VC	V	GB-NC	DR	2,700	
	脱明室		RC（直）	VS		RS巻上	乾式耐火遮音壁C 一般遮音壁	VC	V	GB-NC	DR	2,700	
	スタッフWC1、2		RC（直）	VS		VS巻上	一般遮音壁 GB-R+GB-F	EP-G	V	—	GB-NC(T)	2,500	
	サーバー室		RC（直）	VT-E		VB	乾式耐火遮音壁C GB-R+GB-F	EP-G	V	—	GB-NC(T)	2,700	
	資料室		RC（直）	VS		VS巻上	乾式耐火遮音壁C 一般遮音壁 GB-R+GB-F	EP-G	V	—	GB-NC(T)	2,700	
	工作室		RC（直）	VS		VS巻上	GB-R+GB-F	EP-G	V	—	GB-NC(T)	2,700	
	物品室		RC（直）	VS		VS巻上	GB-R+GB-F	EP-G	V	—	GB-NC(T)	2,700	
	治療計画室 (カンファレンス室)	-150	RC（直） 防塵 FAF（150）	CPT（T）帯電防止		VB	GB-R+GB-F	VC	V	GB-NC	DR	2,700	
	スタッフ通路		RC（直）	VS		VS巻上	一般遮音壁 GB-R+GB-F	EP-G	V	—	GB-NC(T)	2,700	
	EPS		RC（直）	防塵			GB-R+GB-F	EP-G	—	—	素地のまま	直天	
	操作室	-150 -300	RC（直）+防塵 FAF（150） FAF（300）一部	VT-E		VB	乾式耐火遮音壁C 一般遮音壁 GB-R+GB-F	EP-G	V	—	GB-NC(T)	2,700	

階	室名	床				幅木・腰・壁・柱型			天井				備考
		スラブ高 特記以外はFL-10	下地	仕上	仕上高 特記以外はFL±0	幅木 特記以外はH=100	下地	仕上 腰壁：特記以外はH=900	見切	下地	仕上	天井高	
既存改修	位置決めCT室	-150	RC（直） 防塵 鋼製二重床（150）	VS		RS巻上	乾式耐火遮音壁C GB-R+GB-F	VC	V	GB-NC	DR	2,900	Pb2.0シールド工事 配線PIT 基礎部 NRC（直）
	放射線治療室1	-510	NRC（直）	VS		RS巻上	RC（直）	VC（一時撤去時は鉄板下地） 腰壁：FK-C	V	GB-NC	EP-G	3,000 2,600 2,100	配線PIT 腰壁見切
	放射線治療機械室1	-510	NRC（直）	VS		RS巻上	RC（直）	VC	V	GB-NC	DR	3,000	配線PIT
	リネン(清潔)												
	前室		RC（直）	VS		VB	乾式耐火壁A 乾式耐火遮音壁C	EP-G	V	—	GB-NC(T)	2,700	
	リネン(不潔)		RC（直）	VS		VB	乾式耐火遮音壁C	EP-G	V	—	GB-NC(T)	2,700	
	スタッフWC3		RC（直）	VS		VB	乾式耐火壁A 乾式耐火遮音壁C	EP-G 腰壁：FK-C	V	GB-NC	DR	2,700	腰壁見切
	待合、前室												
	倉庫1												
	倉庫2												
	機械室												
	アラーム弁室												
	多目的WC												
	SK												
	WC												
	ロッカー室14												
	更衣室1、2												
	回復室												
	診察室1、2												
	脱明室												
	スタッフWC1、2												
	サーバー室												
	資料室												
	工作室												
	物品室												
	治療計画室 (カンファレンス室)												
	スタッフ通路												
	EPS												
	操作室												

「本完成図は、竣工建物の基本情報を記載したものです。工事に際して作成された施工図等の詳細情報と合わせてご利用ください。」

確認		株式会社 伊藤喜三郎建築研究所	件名 新潟市民病院リニアック棟増築工事	
			件名 仕上表	意匠
			縮尺 — 日付 2015/03(平成27年)	13
			戸田建設株式会社 関東支店 現場代理人 松本 成道	